### ГОСУДАРСТВЕННОЕ БЮДЖЕТНОЕ УЧРЕЖДЕНИЕ

отдел Государственного бюджетного учреждения Краснодарского края "Краевая техническая инвентаризация - Краевое БТИ" по Северскому району

Область, республика, край	Краснодарский край
Район	
Город (др. поселение)	г Краснодар
Район города	

### КОПИЯ ТЕХНИЧЕСКОГО ПАСПОРТА ДОМОВЛАДЕНИЯ

по улице (пер.) им. Мурата Ахеджака (местоположение объекта учета)


Инвентарный номер	040155					
Номер в реестре жилищного фонда						
Кадастровый номер						
	A	Б	В	Γ	Д	E

### І. Сведения о принадлежности

№ п.п.	Субъект права: для граждан - фамилия, имя, отчество паспорт, для юридических лиц - по Уставу	Документы, подтверждающие право собственности, владения и пользования	Доля (часть, литера)
1	2	3	4
1	ООО СЗ "Ромекс Девелопмент"		Целая
	ИНН: 2312189274	• Разрешение на строительство № 23- RU23306000-5825-2021 от 01.07.2021	,
		Выдан: Департаментом архитектуры и	
		градостроительства администрациии	
		муниципального образования город	
		Краснодар	

### **II.** Экспликация площади земельного участка (кв. м)

	Площадь у	частка					Нез	астроені	ная плоц	цадь				
ا ا	ЖИ	в том	числе	твердые покрытия			плоц	цадки		под зелеными насаждениями				
по доку.	фактически	застро- енная	не застро- енная	проезда	тротуара	прочие	детские	спортив- ные	грунт	придомо- вый сквер	газон с церевьями	газоны, цветники, клумбы	плодо- вый сад	
1	2	3	4	5	6	7	8	9	10	11	12	13	14	
51 210	51 210	1 121	50 089											

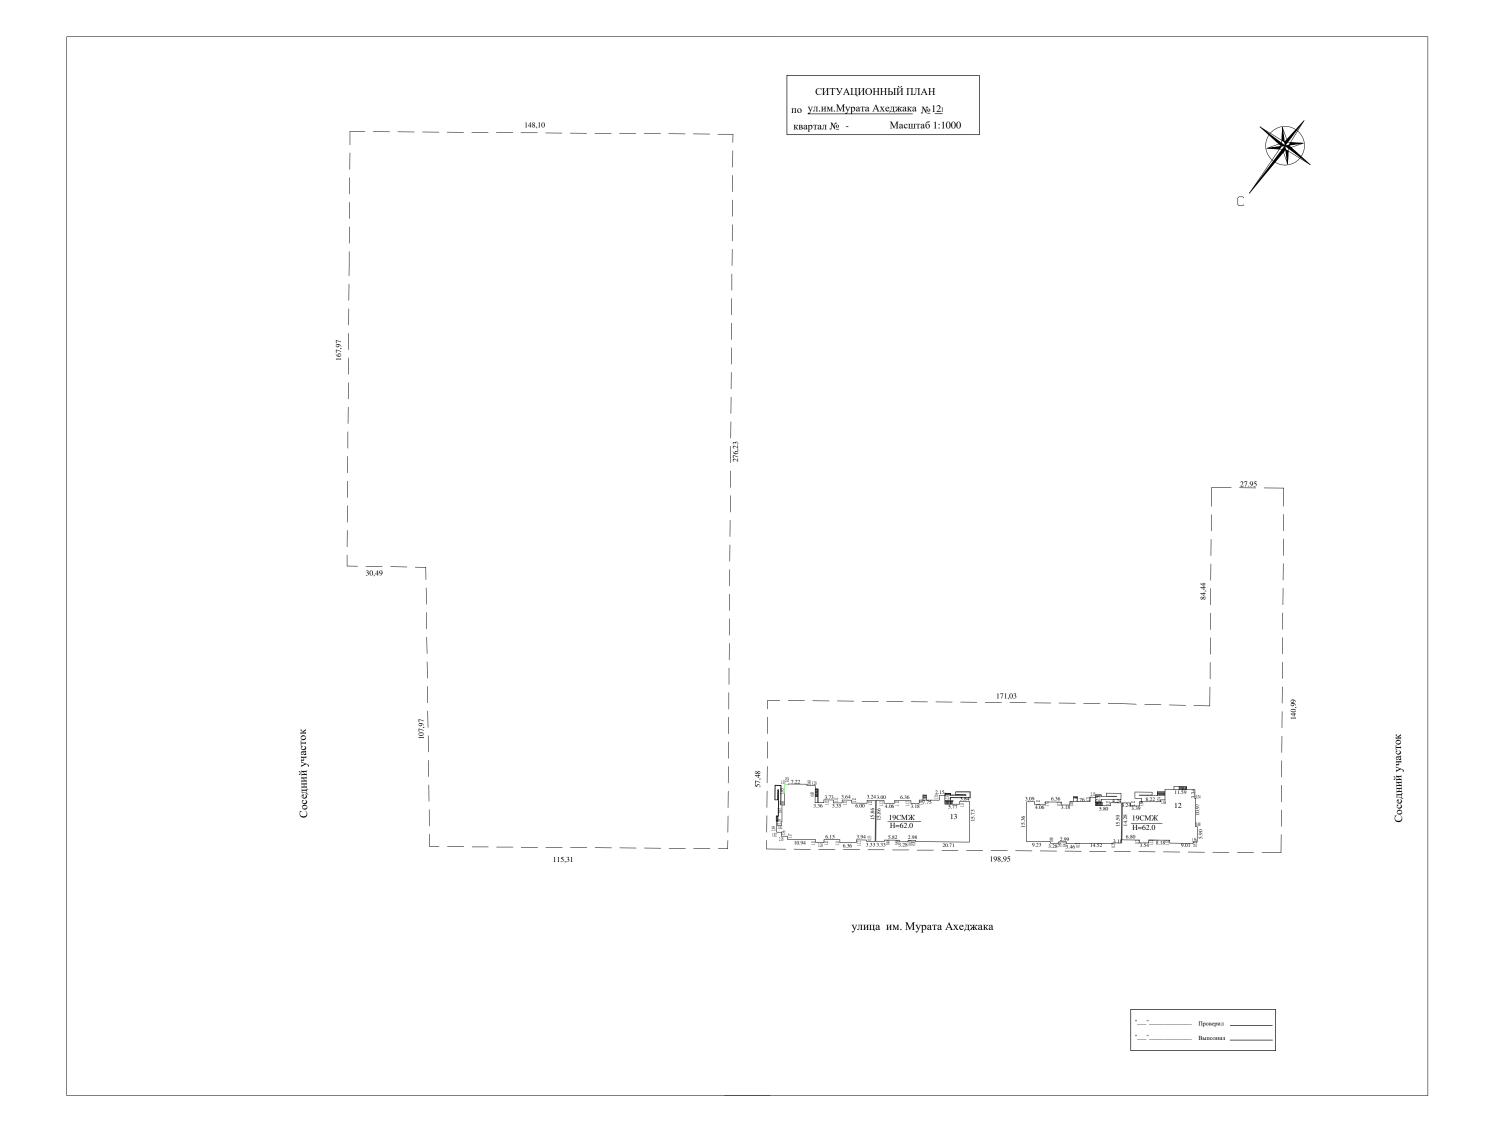

### ІІІ. Описание зданий и сооружений

	И		По наг	ужному	обмеру	Xa	арактеристика конструктивных элементов						
Литера по плану	Год постройки	Наименование	Длина (м)	Ширина (м)	Площадь (кв. м)	Фундамент	Стены	Перекры- тия	Крыша	Полы			
1	2	3	4	5	6	7	8	9	10	11			
	2022	Многоквартирн			1 120.6	Железобетон	Наружные.	Чердачные.	Железобетон	Бетонные			
		ый дом			1 120.0	ная	Полистеролб	Железобетон	ная				
		ви дом				монолитная	етонный	ные	совмещенная				
						плита	блок, кирпич	Междуэтажн	Кровля.				
							керамически й лицевой	ые. Железобетон	Рулонная				
							пустоте	ные					
							Внутренние.	Подвальные.					
								Железобетон					
							Железобетон	ные					
							ные						
							Перегородки.						
							Полистеролб						
							етонный						
							блок,						
							керамзитобет						
							онные блоки,						
							кмрпич кер						
	2022	Подвал			953.1	Железобетон	Наружные.	Подвальные.		Бетонные			
12						ная плита монолитная	Железобетон ные	Железобетон ные					
		Крыльцо			25.2		Наружные.						
		•					Ступени						
							бетонные						
		Пандус			34.1		Наружные.						
		11, 5			0		Бетонные						
		Ступени			6.3		Наружные.						
		Ступски			0.5		Ступени						
							бетонные						
							1						
	i 1												

### IV. Назначение, техническое состояние, стоимость зданий и сооружений

Литера по плану	Наименование зданий и сооружений	Физ. износ (%)	Действительная инвентари- зационная стоимость (руб.) в ценах 1969 года
1	2	3	4
12	Многоквартирный дом	0	
под 12	Подвал	0	
	Крыльцо	0	
	Пандус	0	
	Ступени	0	
		Итого	
	_		
	ая балансовая стоимость		руб.
Остат	гочная балансовая стоимость с учетом износа		руб.
Дейст	гвительная инвентаризационная стоимость в ценах	<b>1969</b> г.	руб.
Дейст			руб.

### Перечень прилагаемых документов

№ п/п	Наименование документа	Масштаб	Кол-во листов	Примечание
1	2	3	4	5
1	План земельного участка	1:1000	1	
2	Технический паспорт здания (строения)		7	
3	Поэтажный план здания	1:100	21	
4	Экспликация к поэтажному плану здания		56	

### Особые отметки

Кадастровый номер земельного участка 23:43:011800	1:9171.
Площадь, определенная в соответствии с требования	ими, утвержденными приказом Росреестра
от 23.10.2020 № П/0393 составляет 16 987,5кв.м.	
П	20 -
Паспорт выдан «»	20г.
Начальник отдела	Канащенко Г. В.
Ведущий специалист	Дробная Ю. Ю.
ведущий специалист	дроония 10. 10.

### ГОСУДАРСТВЕННОЕ БЮДЖЕТНОЕ УЧРЕЖДЕНИЕ

отдел Государственного бюджетного учреждения Краснодарского края "Краевая техническая инвентаризация - Краевое БТИ" по Северскому району

Область, республика, край	Краснодарский край
Район	
Город (др. поселение)	г Краснодар
Район города	

### ТЕХНИЧЕСКИЙ ПАСПОРТ ЗДАНИЯ (СТРОЕНИЯ)

дом № 12, по ул. им. Мурата Ахеджака (Лит. 12 - Многоквартирный дом)

(местоположение объекта учета)

Инвентарный номер	040155					
Номер в реестре жилищного фонда						
Кадастровый номер						
	A	Б	В	Γ	Д	E

### І. Архитектурно-планировочные и эксплуатационные показатели


Серия, тип проекта _					
Год постройки	2022		переоборудовано в		году
Год последнего капит	ального ремонта		надстроено Число этажей	19	-
Кроме того имеется:		<del>ЫЙ ЭТаж,</del> (ненужное зачерк	<del>мансарда, мезонин</del> <sub>нуть)</sub>		
Строительный объем	куб. м	Число лест	ницшт.; их уборочная п	лощадь	_кв. м
Площадь здания		14 833.5	_кв. м, в том числе:		
общ. площадь жиль	іх помещений	11 494.1	_кв. м, в т.ч. жилая площадь	4 743.6	_кв. м
общ. площадь нежи	лых помещений		_кв. м, в т.ч. основ. площадь		_кв. м
площадь мест обще	го пользования	3 339.4	KB. M		
Площадь балконов, л	оджий, веранд и т	reppac		410.0	кв. м

### Распределение площади жилых помещений здания по числу комнат

1	-комн	натнь	тных 2-комнатных			IX	3-	-комн	атнь	IX	4-комнатных				5 и более комнат				Всего						
ſBO	пл	юща,	дь	8 площадь		площадь		площадь		ſBO	ПЈ	юща,	дь	ľBO	ПЈ	тоща,	ць	ľBO	ПЈ	юща	ць	ľBO	ПЈ	юща	ць
количество	общая	жилая	вспомогат	количество	общая	жилая	вспомогат	количество	общая	жилая	вспомогат	количество	общая	жилая	вспомогат	количество	общая	жилая	вспомогат	количество	общая	жилая	вспомогат		
1	2	3	4	5	6	7	8	9	10	11	12	13	14	15	16	17	18	19	20	21	22	23	24		
187	7 724.30	2 978.80	4 745.50	33	2 148.30	893.50	1 254.80	18	1 621.50	871.30	750.20									238	11 494.10	4 743.60	6 750.50		


### Распределение площади жилых помещений здания с учетом архитектурно-планировочных особенностей

В	в квај	отира	X			щени		В	обще	жити	ях			Из	плоц	цади	квар	гир р	аспол	южен	ю:		
				К		орно: гемы	И					В	манса эта:	арднь жах	JIX	В		льны жах	IX				
кол жил	I-ВО ПЫХ	плоі	цадь	кол жил		плоі	цадь	кол жил		плог	цадь	кол жил		плог	цадь	кол жил		плог	цадь	кол жил		плоц	цадь
квартир	комнат	общая	жилая	квартир	комнат	общая	жилая	квартир	комнат	общая	жилая	квартир	комнат	общая	жилая	квартир	комнат	общая	жилая	квартир	комнат	общая	жилая
1	2	3	4	5	6	7	8	9	10	11	12	13	14	15	16	17	18	19	20	21	22	23	24
238	307	11 494.10	4 743.60																				

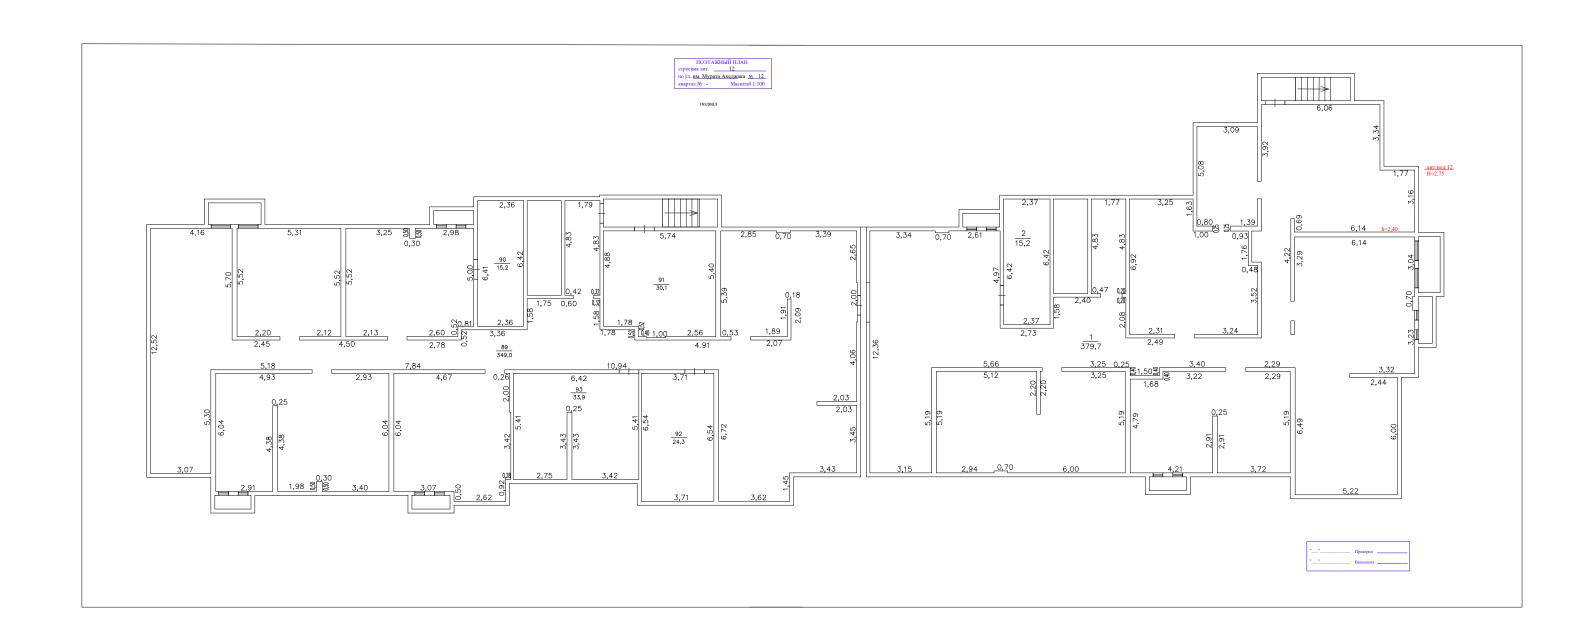

Питера по плану Вал Вал	Номер	Номер по плану здания комнаты, кухни и т.п.	Назначение частей помещения: жилая комната, канцелярское помещение, классная комната, больничная палата, кухня, коридор и т.п.	Формула подсчета площади по внутреннему обмеру	ая	жилые в том	шала		нежилы	e	LATA THINE	конс занд	щен мер	ect Bae	вед рруд адъ
под под	Ţ	Номер по плану комнаты, кухни	жилая комната, канцелярское помещение, классная ком- ната, больничная палата,	по внутреннему оомеру	ая	в том	шала					1 4 6 6			
под под	Ţ	Номер по 1 комнаты,	помещение, классная ком- ната, больничная палата,		ая		числе		B TOM	числе	) (E	ann Ber	96 96	ь м Б3С	3000 3000 1011
	'	1			Общая	жилая	вспомога- тельная	Общая	основная	вспомога- тельная	Общая площадь по (этажу, строению)	Площадь балконов, лоджий, веранд и террас	Высота помещения по внутр. обмеру	Площадь мест общего пользования	Самовольно возведен- ная или переоборудо- ванная площадь
12 вал	I	1	Помещение подвала	6.06*3.34+7,83*3.16-											
				0.69*0.18+5.08*3.09+3.25*6.											
1 1				92+2.83*5.28+3.52*0.48+6.14											
				*6.97-0.7*0.1+6.0*5.22-											
				2.78*0.2+5.19*3.72+4.21*4.7											
				9+2.46*0.25+2.53*0.4+9.64*5											
				.19-											
				2.20*0.18+12.36*3.15+3.50*7											
				.17-											
				0.7*0.1+1.77*4.83+0.4*1.5+6.											
				91*1.52+1.58*0.5+1.52*7.05+											
под под	Į		Помещение подвала	1.58*3.70+6.62*2.13+(0,20*0,									2.40	379.7	
12 вал	I			90)*3+0,25*0,90											
под под 12 вал	.	2	Электрощитовая	2.37*6.42									2.40	15.2	
под под	ī	89	Помещение подвала	3,62*1,45+7,04*6,79-											
12 вал	'		помещение подвана	2,03*0,2+5,57*6,94-0,7*0,1-											
12   5001				2,09*0,18-1,89*0,18-											
				0,53*0,18+24,86*1,52+8,86*0											
				,52+1,52*3,72+4,83*1,79+6,5											
				3*5,52-0,3*0,5-											
				0,52*0,81+5,31*5,52+7,22*4,											
				16+5,3*3,07											
под под	I			5,7*6,04+2,62*0,5+0,28*3,42									2.40	349.0	
12 вал	.			+2,0*0,22+8,85*6,04-											
				4,38*0,25-											
				0,5*0,3+0,99*0,18*8											
под под	I	90	Электрощитовая	2,36*6,42									2.40	15.2	
12 вал	`		•												
под под	ı	91	ВНС	5,74*5,4+0,06*1,0-0,52*1,78									2.40	30.1	
12 вал	.	-		-0,19*0,78											
под под	_	92	Узел ввода	3,71*6,54									2.40	24.3	
12 вал	'	1	т этт вводи	2,72 0,01									2.10	21.5	

>		КИ	ния			Площад	ць в кв.м.	, предназ	наченная	под помещен	ия В 🙃	)B, [	ия У	КИН	-ор
Тан		Тен	3да гил	Назначение	Формула подсчета площади по внутреннему обмеру		жилые			нежилые	ШР	анд	цен мер	ecT Bal	вед ору,
11 o	¥	чеп	ану хни	частей помещения: жилая комната, канцелярское	по внутреннему оомеру		в том	числе		в том число	рое	алк вер рас	MeI 06]	ь м 1ь3С	BO3 E060
Литера по плану	Этаж	Номер помещения	Номер по плану здания комнаты, кухни и т.п.			Общая	жилая	вспомога- тельная	Общая	основная вспомога-	Тельная в В В В В В В В В В В В В В В В В В В	Площадь балконов, лоджий, веранд и террас	Высота помещения по внутр. обмеру	Площадь мест общего пользования	Самовольно возведен- ная или переоборудо- ванная площадь
под 12	под вал		93	ИТП	6,42*5,41-0,25*3,43								2.40	33.9	
					Итого по этажу						847.4			847.4	
				]	Всего по лит. под 12 - Подвал						847.4			847.4	
												1			

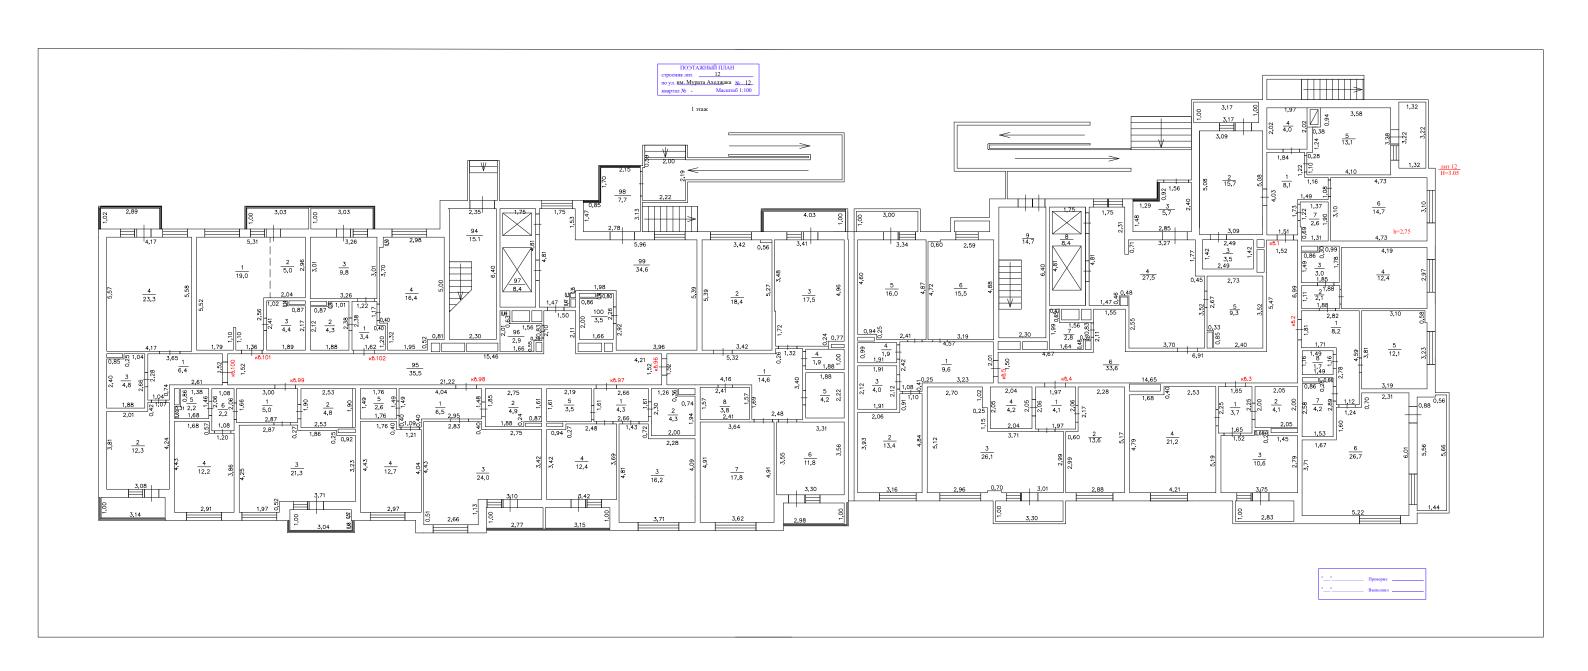


>		KI.	здания гит.п.			Площад	ць в кв.м,	предназі	наченная	под пом	ещения	010	JB,	ия У	ВИЗ	- 10-
пан		[енп	зда ги т	Назначение	Формула подсчета площади		жилые			нежилы	e	TP THIN	анд	цен	ecT BaF	вед оруд
UII C	¥		глану здани кухни и т.п.	частей помещения: жилая комната, канцелярское	по внутреннему обмеру		в том	числе		в том	числе	рое	алк вер рас	обл	ь м 1530	B03 206(
Литера по плану	Этаж	Номер помещения	Номер по плану комнаты, кухни	помещение, классная ком- ната, больничная палата, кухня, коридор и т.п.		Общая	жилая	вспомога- тельная	Общая	основная	вспомога- тельная	Общая площадь по (этажу, строению)	Площадь балконов, лоджий, веранд и террас	Высота помещения по внутр. обмеру	Площадь мест общего пользования	Самовольно возведенная или переоборудованная площадь
12	1	1	1	Прихожая	1.51*4.03+(1.16*1.08)+(2.30* 0.33)	8.1		8.1						2.83		
12	1	1	2	Жилая комната	5.08*3.09	15.7	15.7							2.83		
12	1	1	3	Гардеробная	2.49*1.42	3.5		3.5						2.83		
12	1	1	4	Сан. узел	2.02*1.97	4.0		4.0						2.83		
12	1	1	5	Кухня	4.10*3.28-(0.38*0.94)	13.1		13.1						2.83		
12	1	1	6	Жилая комната	3.10*4.73	14.7	14.7							2.83		
12	1	1	7	Кладовая	1.90*1.37-(0.60*0.06)	2.6		2.6						2.83		
12	1	1	8	Лоджия	3.17*1.0*0.5								1.5			
12	1	1	9	Лоджия	3.22*1.32*0.5								2.1			
					Итого по помещению № 1	61.7	30.4	31.3					3.6			
12	1	2	1	Прихожая	2.82*1.81+(1.12*2.78)	8.2		8.2						2.83		
12	1	2	2	Прихожая	1.11*1.88	2.1		2.1						2.83		
12	1	2	3	Сан. узел	1.85*1.78-(0.30*0.86)	3.0		3.0						2.83		
12	1	2	4	Жилая комната	2.97*4.19	12.4	12.4							2.83		
12	1	2	5	Жилая комната	3.19*3.81-(0.09*0.58)	12.1	12.1							2.83		
12	1	2	6	Кухня	3.71*5.22+(3.55*1.60)+(0.70* 2.31)	26.7		26.7						2.83		
12	1	2	7	Ванная	2.89*1.53-(0.86*0.28)	4.2		4.2						2.83		
12	1	2	8	Сан. узел	1.16*1.49	1.7		1.7						2.83		
12	1	2	9	Лоджия	((1.44*5.66)-(0.10*0.88))*0.5								4.0			
					Итого по помещению № 2	70.4	24.5	45.9					4.0			
12	1	3	1	Прихожая	1.65*2.25	3.7		3.7						2.83		
12	1	3	2	Сан. узел	2.05*2.0	4.1		4.1						2.83		
12	1	3	3	Кухня	2.79*3.75+(0.66*0.26)	10.6		10.6						2.83		
12	1	3	4	Жилая комната	5.19*4.21-(1.68*0.40)	21.2	21.2							2.83		
12	1	3	5	Лоджия	2.83*1.0*0.5								1.4			

>		KI.	здания 1 и т.п.			Площад	ць в кв.м.	, предназ	наченная	и под пом	ещения	0)	JB,	ия У	ВИП	-01
пан		(eHI	зда ги т	Назначение	Формула подсчета площади по внутреннему обмеру		жилые			нежиль	ie	JJB 1 HIMF	анд	цен чер	ecT BaE	вед оруд адъ
1 0	¥	чеп	ану хни	частей помещения: жилая комната, канцелярское	по внутреннему оомеру		в том	числе		в том	числе	рое	алк вер рас	меп	ь М 1530	BO3 SOO(C
Литера по плану	Этаж	Номер помещения	Номер по плану з комнаты, кухни	помещение, классная ком- ната, больничная палата, кухня, коридор и т.п.		Общая	жилая	вспомога- тельная	Общая	основная	вспомога- тельная	Общая площадь по (этажу, строению)	Площадь балконов, лоджий, веранд и террас	Высота помещения по внутр. обмеру	Площадь мест общего пользования	Самовольно возведен- ная или переоборудо- ванная площадь
					Итого по помещению № 3	39.6	21.2	18.4					1.4			
12	1	4	1	Прихожая	1.97*2.06	4.1		4.1						2.83		
12	1	4	2	Жилая комната	2.88*5.17-(0.60*2.17)	13.6	13.6							2.83		
12	1	4	3	Кухня	2.99*6.67+(2.17*2.95)- (0.25*1.02)	26.1		26.1						2.83		
12	1	4	4	Сан. узел	2.05*2.04	4.2		4.2						2.83		
12	1	4	5	Балкон	3.30*1.0*0.3								1.0			
					Итого по помещению № 4	48.0	13.6	34.4					1.0			
12	1	5	1	Прихожая	4.57*2.01+(1.08*0.41)	9.6		9.6						2.83		
12	1	5	2	Жилая комната	4.84*3.16-(2.06*0.91)	13.4	13.4							2.83		
12	1	5	3	Ванная	2.12*1.91	4.0		4.0						2.83		
12	1	5	4	Сан. узел	1.91*0.99	1.9		1.9						2.83		
12	1	5	5	Кухня	4.87*3.34-(0.94*0.25)	16.0		16.0						2.83		
12	1	5	6	Жилая комната	4.88*3.19-(0.60*0.16)	15.5	15.5							2.83		
12	1	5	7	Балкон	3.0*1.0*0.5								1.5			
					Итого по помещению № 5	60.4	28.9	31.5					1.5			
12	1	96	1	Коридор	1,78*1,32+5,32*1,52+2,48*1, 69	14.6		14.6						2.83		
12	1	96	2	Жилая комната	3,42*5,39-0,14*0,56	18.4	18.4							2.83		
12	1	96	3	Кухня	5,2*3,42-1,72*0,05-0,24*0,77	17.5		17.5						2.83		
12	1	96	4	Сан. узел	1,0*1,88	1.9		1.9						2.83		
12	1	96	5	Ванная	1,88*2,22	4.2		4.2						2.83		
12	1	96	6	Жилая комната	3,31*3,56	11.8	11.8							2.83		
12	1	96	7	Жилая комната	3,62*4,91	17.8	17.8							2.83		
12	1	96	8	Кладовая	2,41*1,57	3.8		3.8						2.83		

>		RI	ния.п.			Площад	ць в кв.м,	предназн	наченная	н под пом	ещения	010	)B,	У	КИП	-or
тан		(cH)	здания ги т.п.	Назначение	Формула подсчета площади по внутреннему обмеру		жилые			нежиль	ie	JJB 1	анд	цен	ecT BaH	вед оруд адъ
LII C	¥	чеп	ану хни	частей помещения: жилая комната, канцелярское	по внутреннему оомеру		в том			в том	числе	рое	алк вер рас	меп	ь М 1530	803 206( 10III
Литера по плану	Этаж	Номер помещения	Номер по плану здания комнаты, кухни и т.п.	помещение, классная комната, больничная палата, кухня, коридор и т.п.		Общая	жилая	вспомога- тельная	Общая	основная	вспомога- тельная	Общая площадь по (этажу, строению)	Площадь балконов, лоджий, веранд и террас	Высота помещения по внутр. обмеру	Площадь мест общего пользования	Самовольно возведенная или переоборудованная площадь
12	1	96	9	Лоджия	3,02*1,0*0,5								1.5			
12	1	96	10	Балкон	4,03*1,0*0,3								1.2			
					Итого по помещению № 96	90.0	48.0	42.0					2.7			
12	1	97	1	Прихожая	1,61*2,66	4.3		4.3						2.83		
12	1	97	2	Ванная	2,30*2,0-0,36*0,74	4.3		4.3						2.83		
12	1	97	3	Жилая комната	1,43*0,72+3,71*4,09	16.2	16.2							2.83		
12	1	97	4	Кухня	3,69*3,42-0,27*0,94	12.4		12.4						2.83		
12	1	97	5	Гардеробная	1,61*2,19	3.5		3.5						2.83		
12	1	97	6	Лоджия	3,15*1,0*0,5								1.6			
					Итого по помещению № 97	40.7	16.2	24.5					1.6			
12	1	98	1	Прихожая	4,04*1,49+1,09*0,4	6.5		6.5						2.83		
12	1	98	2	Ванная	2,75*1,85-0,24*0,87	4.9		4.9						2.83		
12	1	98	3	Кухня	2,83*0,4+3,42*5,8+2,66*1,13	24.0		24.0						2.83		
12	1	98	4	Жилая комната	2,97*4,04+1,78*0,4	12.7	12.7							2.83		
12	1	98	5	Кладовая	1,76*1,49	2.6		2.6						2.83		
12	1	98	6	Лоджия	2,77*1,0*0,5								1.4			
					Итого по помещению № 98	50.7	12.7	38.0					1.4			
12	1	99	1	Прихожая	3,0*1,66	5.0		5.0						2.83		
12	1	99	2	Ванная	2,53*1,9	4.8		4.8						2.83		
12	1	99	3	Кухня	2,87*0,27+1,97*0,52- 0,25*0,92+5,67*3,48	21.3		21.3						2.83		
12	1	99	4	Жилая комната	2,91*3,86+1,68*0,57	12.2	12.2							2.83		

>		KI.	ния.			Площад	ць в кв.м	, предназ	наченная	я под пом	ещения	00 (0	JB,	ия У	ВИП	-01
пан		(e.H	зда ги т	Назначение	Формула подсчета площади по внутреннему обмеру		жилые			нежиль	ie	JJB J HIMF	анд	цен чер	ecT BaE	вед оруд адъ
l c	¥	чеп	ану хни	частей помещения: жилая комната, канцелярское	по внутреннему оомеру		в том	числе		в том	числе	рое	алк вер рас	меп	ь М 1530	803 206(c
Литера по плану	Этаж	Номер помещения	Номер по плану здания комнаты, кухни и т.п.	помещение, классная комната, больничная палата, кухня, коридор и т.п.		Общая	жилая	вспомога- тельная	Общая	основная	вспомога- тельная	Общая площадь по (этажу, строению)	Площадь балконов, лоджий, веранд и террас	Высота помещения по внутр. обмеру	Площадь мест общего пользования	Самовольно возведен- ная или переоборудо- ванная площадь
12	1	99	5	Кладовая	1,46*1,68-0,31*0,86	2.2		2.2						2.83		
12	1	99	6	Коридор	1,08*2,06	2.2		2.2						2.83		
12	1	99	7	Лоджия	3,04*1,0*0,5								1.5			
					Итого по помещению № 99	47.7	12.2	35.5					1.5			
1.5		100			2 (0)1 (2) 1 1 1 1 2 7 1									0.00		
12	1	100	1	Прихожая	3,69*1,52+1,14*0,71	6.4		6.4						2.83		
12	1	100	2	Жилая комната	3,84*3,08+0,42*1,1	12.3	12.3							2.83		
12	1	100	3	Ванная	1,88*2,40+0,25*1,04	4.8		4.8						2.83		
12	1	100	4	Кухня	4,17*5,58	23.3		23.3						2.83		
12	1	100	5	Лоджия	3,14*1,0*0,5								1.6			
12	1	100	6	Балкон	2,82*1,0*0,3								0.9			
					Итого по помещению № 100	46.8	12.3	34.5					2.5			
12	1	101	1	Жилая комната	5,31*2,96+2,56*3,27- 1,1*0,11-2,96*1,69	19.0	19.0							2.83		
12	1	101	3	Кухня-ниша Ванная	2,41*1,89-0,24*0,87	4.4		4.4						2.83		
12	1	101	4	Балкон	3,01*1,0*0,3	4.4		4.4					0.9	2.63		
12	1	101	4	Балкон	<b>Итого по помещению № 101</b>	28.4	19.0	9.4					0.9			
					итого по помещению № 101	28.4	19.0	9.4					0.9			
12	1	102	1	Прихожая	1,62*1,2+1,22*1,17	3.4		3.4						2.83		
12	1	102	2	Ванная	2,38*1,88-0,26*0,87	4.3		4.3						2.83		
12	1	102	3	Кухня	3,01*3,26	9.8		9.8						2.83		
12	1	102	4	Жилая комната	5,0*0,81+5,52*1,95+0,4*3,7+	16.4	16.4	7.0						2.83		
12		102	-	P.	0,5*0,2								0.0			
12	<u>l</u>	102	5	Балкон	2,99*1,0*0,3			1					0.9			
					Итого по помещению № 102	33.9	16.4	17.5					0.9			
12	1		3	Тамбур	2.40*2.85-(1.29*0.92)									2.83	5.7	

		цения здания 1 и т.п.			Площа,	дь в кв.м	, предназ	наченная	я под пом	ещения	96	)В, Ц	ия У	КИІ	-ф
пан		цени зда	Назначение	Формула подсчета площади по внутреннему обмеру		жилые			нежиль	ie	HINT H	оно: анд	цен	ecT BaF	вед эру,
] C	¥	Aell ahy xhr	частей помещения: жилая комната, канцелярское	по внутреннему оомеру		в том	числе		в том	числе	рое	алк вер рас	обі	ь м 1Б30	BO3 206(
Литера по плану	Этаж	Номер помещения Номер по плану здания комнаты, кухни и т.п.	помещение, классная комната, больничная палата, кухня, коридор и т.п.		Общая	жилая	вспомога- тельная	Общая	основная	вспомога- тельная	Общая площадь по (этажу, строению)	Площадь балконов, лоджий, веранд и террас	Высота помещения по внутр. обмеру	Площадь мест общего пользования	Самовольно возведен- ная или переоборудо- ванная площадь
12	1	4	Вестибюль	4.81*1.75+(3.70*3.52)+(1.77* 3.27)+(2.04*0.18)-(0.46*0.30)									2.83	27.5	
12	1	5	Колясочная	2.73*3.52-(0.33*0.85)									2.83	9.3	
12	1	6	Коридор	14.65*1.50+(1.55*2.11)+(1.52 *5.47)									2.83	33.6	
12	1	7	Техническое помещение	2.03*1.99-(0.39*0.48)- (1.56*0.65)									2.83	2.8	
12	1	8	Лифтовая шахта	1.75*4.81										8.4	
12	1	9	Лестничная клетка	6.40*2.30									2.83	14.7	
12	1	94	Лестница	2,36*6,4									2.83	15.1	
12	1	95	Коридор	1,52*2,1+21,22*1,52									2.83	35.5	
12	1	96	Техническое помещение	1,66*1,38+0,39*0,83+0,63*0, 49									2.83	2.9	
12	1	97	Лифтовая шахта	1,75*4,81										8.4	
12	1	98	Тамбур	1,47*2,78+1,7*2,15									2.83	7.7	
12	1	99	Вестибюль	3,96*5,39+1,75*4,81- 0,47*0,3+1,98*2,46									2.83	34.6	
12	1	100	КУИ	1,66*2,26-0,86*0,26									2.83	3.5	
				Итого по этажу	618.3	255.4	362.9				828.0	23.0		209.7	

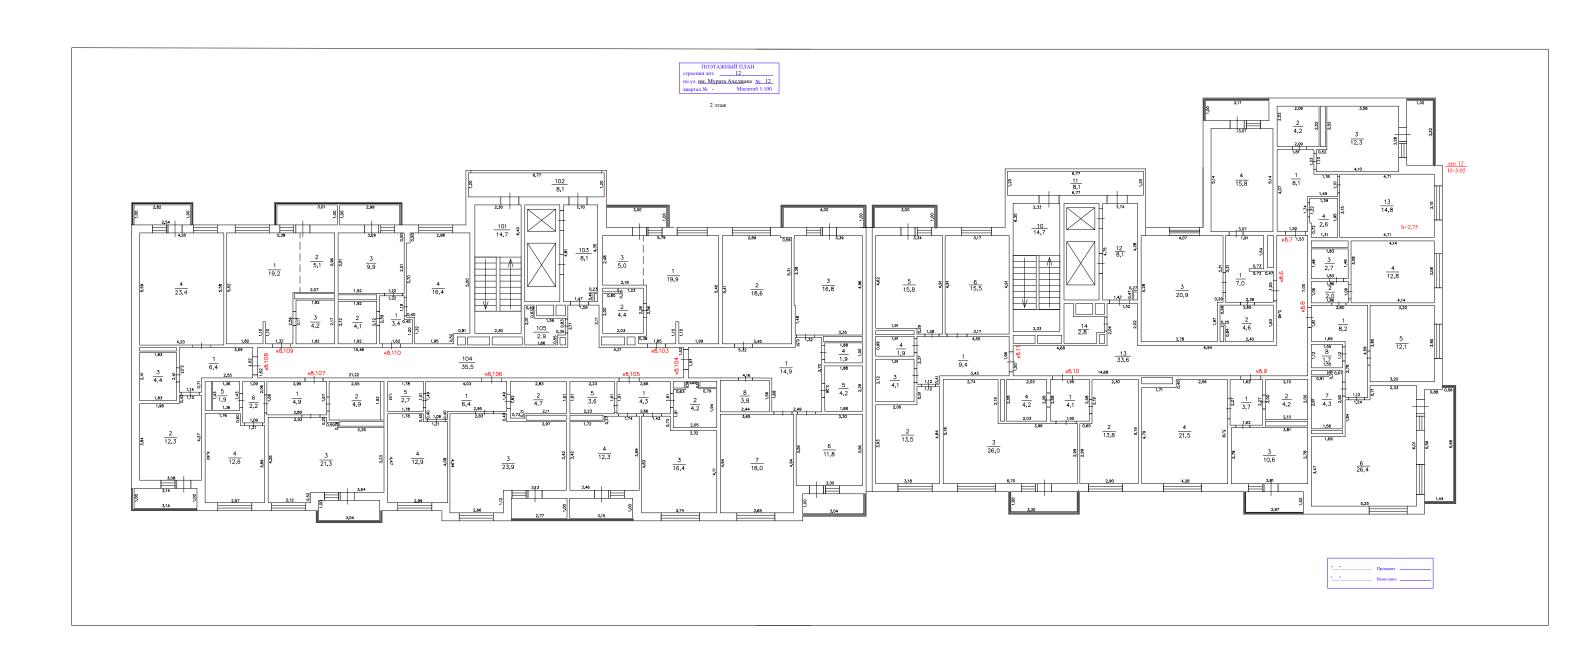


ну		КИН	ания т.п.	Назначение	Фотопула на таконата на такона на	Площад		предназі	наченная	под пом		. ПО ПЮ)	нов,	ния ру	т	ден- удо- ъ
ша		Ще	у зд ни и	назначение частей помещения:	Формула подсчета площади по внутреннему обмеру		жилые			нежилы		ады	ткол гран	эще бме	Mec 30B2	33Ве 60р щад
[ 0]]	Этаж	ЭМе	лан	жилая комната, канцелярское помещение, классная ком-		-	В ТОМ		<b></b>		числе	поп	6aJ Be	OM6	41b	peo peo IIIIo
Литера по плану	Æ	Номер помещения	Номер по плану здания комнаты, кухни и т.п.	ната, больничная палата, кухня, коридор и т.п.		Общая	жилая	вспомога- тельная	Общая	основная	вспомога- тельная	Общая площадь по (этажу, строению)	Площадь балконов, лоджий, веранд и террас	Высота помещения по внутр. обмеру	Площадь мест общего пользования	Самовольно возведенная или переоборудованная площадь
12	2	6	1	Прихожая	3.31*2.39-(0.12*0.73)- (1.76*0.47)	7.0		7.0						2.75		
12	2	6	2	Сан. узел	2.65*1.83-(0.25*0.84)	4.6		4.6						2.75		
12	2	6	3	Кухня	4.07*5.28-(1.97*0.29)	20.9		20.9						2.75		
12	2	6	4	Жилая комната	3.07*5.14	15.8	15.8							2.75		
12	2	6	5	Лоджия	3.17*1.0*0.5								1.6			
					Итого по помещению № 6	48.3	15.8	32.5					1.6			
12	2	7	1	Прихожая	4.07*1.50+(2.32*0.31)+(1.18* 1.10)	8.1		8.1						2.75		
12	2	7	2	Сан. узел	2.09*2.02	4.2		4.2						2.75		
12	2	7	3	Кухня	3.58*3.28+(0.52*1.10)	12.3		12.3						2.75		
12	2	7	4	Жилая комната	4.71*3.15	14.8	14.8							2.75		
12	2	7	5	Кладовая	1.39*1.94-(0.72*0.07)	2.6		2.6						2.75		
12	2	7	6	Лоджия	1.32*3.22*0.5								2.1			
					Итого по помещению № 7	42.0	14.8	27.2					2.1			
12	2	8	1	Прихожая	1.12*4.59+(1.69*1.81)	8.2		8.2						2.75		
12	2	8	2	Прихожая	1.86*1.06	2.0		2.0						2.75		
12	2	8	3	Сан. узел	1.48*1.83	2.7		2.7						2.75		
12	2	8	4	Жилая комната	4.14*3.08	12.8	12.8							2.75		
12	2	8	5	Жилая комната	3.80*3.20-(0.60*0.11)	12.1	12.1							2.75		
12	2	8	6	Кухня	5.25*3.46+(1.84*3.57)+(2.33* 0.71)	26.4		26.4						2.75		
12	2	8	7	Ванная	2.90*1.58-(0.91*0.28)	4.3		4.3						2.75		
12	2	8	8	Сан. узел	1.55*1.12	1.7		1.7						2.75		
12	2	8	9	Лоджия	(1.44*5.66-(0.88*0.10))*0.5								4.0			
					Итого по помещению № 8	70.2	24.9	45.3					4.0			

		158	ния			Площад	ць в кв.м.	, предназ	наченная	я под пом	ещения	0.0	)B,	У	КИ	-H:O
laH.		(eHi	зда и т	Назначение	Формула подсчета площади по внутреннему обмеру		жилые			нежиль	ie	TO THE	онс анд	цен	ест Ван	вед оруд адъ
	¥	[еш	ану хни	частей помещения: жилая комната, канцелярское	по внутреннему обмеру		в том	числе		в том	числе	Ща,	алк вер рас	иеп объ	5 М( Ь30	BO3
Литера по плану	Этаж	Номер помещения	Номер по плану здания комнаты, кухни и т.п.	помещение, классная ком- ната, больничная палата, кухня, коридор и т.п.		Общая	жилая	вспомога- тельная	Общая	основная	вспомога- тельная	Общая площадь по (этажу, строению)	Площадь балконов, лоджий, веранд и террас	Высота помещения по внутр. обмеру	Площадь мест общего пользования	Самовольно возведен- ная или переоборудо- ванная площадь
12	2	9	1	Прихожая	1.62*2.27	3.7		3.7						2.75		
12	2	9	2	Сан. узел	2.10*2.0	4.2		4.2						2.75		
12	2	9	3	Кухня	2.78*3.81	10.6		10.6						2.75		
12	2	9	4	Жилая комната	4.28*5.19-(0.40*1.72)	21.5	21.5							2.75		
12	2	9	5	Лоджия	2.87*1.02*0.5								1.5			
					Итого по помещению № 9	40.0	21.5	18.5					1.5			
12	2	10	1	Прихожая	2.08*1.96	4.1		4.1						2.75		
12	2	10	2	Жилая комната	5.19*2.90-(0.55*2.19)	13.8	13.8							2.75		
12	2	10	3	Кухня	6.70*2.99+(2.74*2.19)-	26.0		26.0						2.75		
					(0.73*0.11)											
12	2	10	4	Сан. узел	2.03*2.08	4.2		4.2						2.75		
12	2	10	5	Балкон	3.30*1.0*0.3								1.0			
					Итого по помещению № 10	48.1	13.8	34.3					1.0			
12	2	11	1	Прихожая	4.55*1.96+(1.12*0.41)	9.4		9.4						2.75		
12	2	11	2	Жилая комната	3.18*3.93+(1.12*0.91)	13.5	13.5							2.75		
12	2	11	3	Ванная	2.12*1.91	4.1		4.1						2.75		
12	2	11	4	Сан. узел	0.99*1.91	1.9		1.9						2.75		
12	2	11	5	Кухня	3.34*4.62+(1.28*0.29)	15.8		15.8						2.75		
12	2	11	6	Жилая комната	4.91*3.17-(0.61*0.11)	15.5	15.5							2.75		
12	2	11	7	Балкон	3.0*1.0*0.3								0.9			
					Итого по помещению № 11	60.2	29.0	31.2					0.9			
12	2	103	1	Жилая комната	5,4*5,79-1,1*0,15-2,18*2,56- 1,8*0,36-2,48*2,02	19.9	19.9							2.75		
12	2	103	2	Ванная	2,03*2,26-0,8*0,26	4.4		4.4						2.75		
12	2	103	3	Кухня-ниша	2,48*2,02	5.0		5.0								
12	2	103	4	Лоджия	3,0*1,0*0,5								1.5			

2		ИИ	ания г.п.		_	Площад	ць в кв.м,	предназі	наченная	под пом	ещения	ПО (О)	oB,	иия Ус	НИЯ	до-
Пан		цен	3Д6	Назначение частей помещения:	Формула подсчета площади по внутреннему обмеру		жилые			нежиль	ie	ATHX	кон оан,	цен мер	iecī JBa	звед ору цади
0 11	¥	Меп	ану /хні	жилая комната, канцелярское	по внутреннему обмеру		в том	числе		В ТОМ	числе	роб	—— балл вер	Mei o6	(b M 1530	606 1011
Литера по плану	Этаж	Номер помещения	Номер по плану здания комнаты, кухни и т.п.	помещение, классная ком- ната, больничная палата, кухня, коридор и т.п.		Общая	жилая	вспомога- тельная	Общая	основная	вспомога- тельная	Общая площадь по (этажу, строению)	Площадь балконов, лоджий, веранд и террас	Высота помещения по внутр. обмеру	Площадь мест общего пользования	Самовольно возведен- ная или переоборудо- ванная площадь
					Итого по помещению № 103	29.3	19.9	9.4					1.5			
12	2	104	1	Прихожая	1,68*2,49+1,51*5,32+1,32*2, 02	14.9		14.9						2.75		
12	2	104	2	Жилая комната	5,41*3,45-0,56*0,1	18.6	18.6							2.75		
12	2	104	3	Кухня	3,35*4,96+3,38*0,06- 0,05*0,10	16.8		16.8						2.75		
12	2	104	4	Сан. узел	1,88*1,0	1.9		1.9						2.75		
12	2	104	5	Ванная	2,26*1,88	4.2		4.2						2.75		
12	2	104	6	Жилая комната	3,3*3,56	11.8	11.8							2.75		
12	2	104	7	Жилая комната	3,65*4,94	18.0	18.0							2.75		
12	2	104	8	Кладовая	1,56*2,44	3.8		3.8						2.75		
12	2	104	9	Балкон	4,0*1,0*0.3								1.2			
12	2	104	10	Лоджия	3,04*1,0*0.5								1.5			
					Итого по помещению № 104	90.0	48.4	41.6					2.7			
12	2	105	1	Прихожая	1,61*2,66	4.3		4.3						2.75		
12	2	105	2	Ванная	1,92*2,05+0,38*0,63	4.2		4.2						2.75		
12	2	105	3	Жилая комната	1,43*0,72+3,74*4,11	16.4	16.4							2.75		
12	2	105	4	Кухня	3,69*3,46-0,27*1,72	12.3		12.3						2.75		
12	2	105	5	Гардеробная	1,61*2,23	3.6		3.6						2.75		
12	2	105	6	Лоджия	3,15*1,0*0,5								1.6			
					Итого по помещению № 105	40.8	16.4	24.4					1.6			
12	2	106	1	Прихожая	4,03*1,49+1,08*0,4	6.4		6.4						2.75		
12	2	106	2	Ванная	2,83*1,61+0,72*0,21	4.7		4.7						2.75		
12	2	106	3	Кухня	2,83*0,4+3,42*5,8+2,66*1,12	23.9		23.9						2.75		
12	2	106	4	Жилая комната	2,99*4,08+1,78*0,4	12.9	12.9							2.75		
12	2	106	5	Кладовая	1,78*1,51	2.7		2.7						2.75		

	КИ	ния			Площад	ць в кв.м	, предназі	наченная	н под пом	ещения	010	0B,	ия У	КИН	до-
	leH	3да гил	Назначение	Формула подсчета площади		жилые			нежиль	ie	HIM HIM	анд	цен	ecT Bai	звед ору,
¥	Чеп	ану Хну	жилая комната, канцелярское	по внутреннему оомеру		в том	числе		в том	числе	рое	алк вер рас	мет об	ь м 1Б3С	BO3 606 10III
Эта	Номер пом	Номер по пл комнаты, ку	помещение, классная ком- ната, больничная палата, кухня, коридор и т.п.		Общая	жилая	вспомога- тельная	Общая	основная	вспомога- тельная	Общая плс (этажу, ст	Площадь 6 лоджий, и тер	Высота поло по внутр.	Площад общего пол	Самовольно возведен- ная или переоборудо- ванная площадь
2	106	6	Лоджия	2,77*1,0*0,5								1.4			
				Итого по помещению № 106	50.6	12.9	37.7					1.4			
2	107	1	Прихожая	2,92*1,67	4.9		4.9						2.75		
2	107	2	Ванная	2,55*1,9	4.9		4.9						2.75		
2	107	3	Кухня	1,99*0,56+5,75*3,24+0,59*0, 26+0,51*2,92	21.3		21.3						2.75		
2	107	4	Жилая комната	2,97*3,89+1,76*0,6	12.6	12.6							2.75		
2	107	5	Кладовая	1,36*1,43	1.9		1.9						2.75		
2	107	6	Коридор	1,09*2,06	2.2		2.2						2.75		
2	107	7	Лоджия	3,04*1,0*0,5								1.5			
				Итого по помещению № 107	47.8	12.6	35.2					1.5			
2	108	1	Прихожая	3,69*1,52+1,14*0,71	6.4		6.4						2.75		
2	108	2	Жилая комната	3,84*3,08+0,42*1,1	12.3	12.3							2.75		
2	108	3	Ванная	1,83*2,41	4.4		4.4						2.75		
2	108	4	Кухня-гостиная	4,20*5,58	23.4		23.4						2.75		
2	108	5	Лоджия	3,14*1,0*0,5								1.6			
2	108	6	Балкон	2,82*1,0*0,3								0.9			
				Итого по помещению № 108	46.5	12.3	34.2					2.5			
2	109	1	Жилая комната		19.2	19.2							2.75		
	100		70										2.55		
			-	1											
					4.2		4.2					0.0	2.75		
2	109	4	Балкон		40.5	10.5	0.0								
				Итого по помещению № 109	28.5	19.2	9.3					0.9			
2	110	1	Прихожая	1 62*2 39-0 4*1 19	3 4		3.4						2.75		


>		- KI	ния.п.			Площадь в кв.м, предназначенная под помещени щади жилые нежилые					ещения	0)	)B,	У	ВИІ	-от
Тан		leHI]	зда ги т	Назначение частей помещения:	Формула подсчета площади по внутреннему обмеру		жилые			нежилы	ie	ДБ.] НИБ	анд	цен мер	ecT BaF	звед оруд адъ
11 C	¥	чеп-	ану хни	частеи помещения: жилая комната, канцелярское	по внутреннему оомеру		в том	числе		в том	числе	рое	алк вер рас	ме 190	ь м 1530	BO3 306(
Литера по плану	Этаж	Номер помещения	Номер по плану здания комнаты, кухни и т.п.	помещение, классная ком- ната, больничная палата, кухня, коридор и т.п.		Общая	жилая	вспомога- тельная	Общая	основная	вспомога- тельная	Общая площадь по (этажу, строению)	Площадь балконов, лоджий, веранд и террас	Высота помещения по внутр. обмеру	Площадь мест общего пользования	Самовольно возведенная или переоборудованная площадь
12	2	110	2	Ванная	2,12*1,92	4.1		4.1						2.75		
12	2	110	3	Кухня	3,01*3,29	9.9		9.9						2.75		
12	2	110	4	Жилая комната	5,0*0,81+5,52*1,95+0,4*3,7+ 0,5*0,2	16.4	16.4							2.75		
12	2	110	5	Балкон	2,99*1,0*0,3								0.9			
					Итого по помещению № 110	33.8	16.4	17.4					0.9			
12	2		10	Лестничная клетка	6.40*2.29										14.7	
12	2		11	Балкон	1.2*6.77										8.1	
12	2		12	Лифтовый холл	4.74*1.74-(0.27*0.47)									2.75	8.1	
12	2		13	Коридор	14.68*1.50+(1.53*5.48)+(2.08									2.75	33.6	
					*1.52)											
12	2		14	Техническое помещение	2.03*1.99-(0.39*0.48)-									2.75	2.8	
10			101	т.	(1.56*0.65)									2.75	147	
12	2		101	Лестница	2,3*6,4									2.75	14.7	
12	2		102	Балкон	6,77*1,2									2.75	8.1	
12	2		103	Лифтовый холл	1,7*4,81-0,46*0,23									2.75	8.1	
12	2		104	Коридор	21,22*1,52+2,11*1,55									2.75	35.5	
12	2		105	Техническое помещение	2,01*0,49+1,56*1,38- 0,55*0,39									2.75	2.9	
					Итого по этажу	676.1	277.9	398.2				812.7	24.1		136.6	

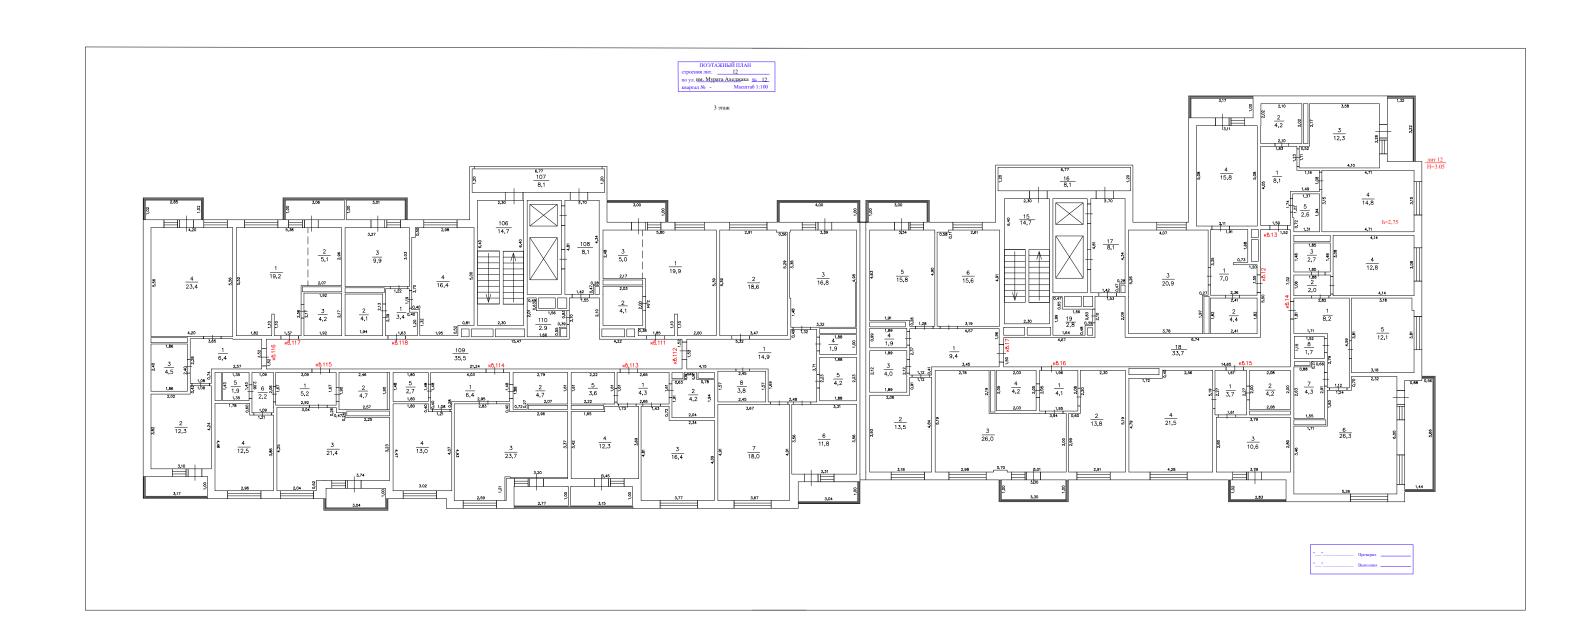


ну		ния	(ания т.п.	Назначение	Формация на такота нистиали	Площад		предназі	наченная			по (оп	нов, гд	ния ру	т	ден- удо- ъ
ша		Ще	у зд ни и	назначение частей помещения:	Формула подсчета площади по внутреннему обмеру		жилые			нежилы		цадн снт	ткол гран гс	эще бме	Mec 30B2	33Ве бор щад
[ 0]	Этаж	ЭМе	лан	жилая комната, канцелярское помещение, классная ком-		-	втом	числе			числе	поп тро	6aJ , Be	OM6	41b	peo peo пло
Литера по плану	Æ	Номер помещения	Номер по плану здания комнаты, кухни и т.п.	ната, больничная палата, кухня, коридор и т.п.		Общая	жилая	вспомога- тельная	Общая	основная	вспомога- тельная	Общая площадь по (этажу, строению)	Площадь балконов, лоджий, веранд и террас	Высота помещения по внутр. обмеру	Площадь мест общего пользования	Самовольно возведенная или переоборудованная площадь
12	3	12	1	Прихожая	3.35*2.36-(0.73*0.11)- (0.47*1.79)	7.0		7.0						2.75		
12	3	12	2	Сан. узел	2.41*1.82	4.4		4.4						2.75		
12	3	12	3	Кухня	4.07*5.26-(1.97*0.27)	20.9		20.9						2.75		
12	3	12	4	Жилая комната	5.08*3.11	15.8	15.8							2.75		
12	3	12	5	Лоджия	3.17*1.0*0.5								1.6			
					Итого по помещению № 12	48.1	15.8	32.3					1.6			
12	3	13	1	Прихожая	4.05*1.50+(1.16*1.08)+(2.31* 0.33)	8.1		8.1						2.75		
12	3	13	2	Сан. узел	2.10*2.02	4.2		4.2						2.75		
12	3	13	3	Кухня	3.28*3.58+(1.11*0.52)	12.3		12.3						2.75		
12	3	13	4	Жилая комната	4.71*3.15	14.8	14.8							2.75		
12	3	13	5	Кладовая	1.37*1.94-(0.72*0.06)	2.6		2.6						2.75		
12	3	13	6	Лоджия	1.32*3.22*0.5								2.1			
					Итого по помещению № 13	42.0	14.8	27.2					2.1			
12	3	14	1	Прихожая	2.82*1.81+(2.79*1.12)	8.2		8.2						2.75		
12	3	14	2	Прихожая	1.88*1.06	2.0		2.0						2.75		
12	3	14	3	Сан. узел	1.85*1.48	2.7		2.7						2.75		
12	3	14	4	Жилая комната	4.14*3.08	12.8	12.8							2.75		
12	3	14	5	Жилая комната	3.81*3.18-(0.63*0.11)	12.1	12.1							2.75		
12	3	14	6	Кухня	3.46*5.26+(3.56*1.83)+(2.32* 0.70)	26.3		26.3						2.75		
12	3	14	7	Ванная	1.55*2.91-(0.88*0.27)	4.3		4.3						2.75		
12	3	14	8	Сан. узел	1.52*1.15	1.7		1.7						2.75		
12	3	14	9	Лоджия	(1.44*5.66-(0.88*0.10))*0.5								4.0			
					Итого по помещению № 14	70.1	24.9	45.2					4.0			

>		КИ	ния			Площад	ць в кв.м.	, предназ	наченная	н под пом	ещения	010	ЭВ, I	ия У	КИІ	-сн-
Тан		leH	зда ги т	Назначение частей помещения:	Формула подсчета площади по внутреннему обмеру		жилые			нежиль	ie	HINI	анд	цен мер	ect Bai	звед ору,
] C	¥		ану хни	частей помещения: жилая комната, канцелярское	по внутреннему оомеру		в том	числе		в том	числе	рое	алк вер рас	Mer 061	ь м 1530	BO3 206,
Литера по плану	Этаж	Номер помещения	Номер по плану здания комнаты, кухни и т.п.	помещение, классная комната, больничная палата, кухня, коридор и т.п.		Общая	жилая	вспомога- тельная	Общая	основная	вспомога- тельная	Общая площадь по (этажу, строению)	Площадь балконов, лоджий, веранд и террас	Высота помещения по внутр. обмеру	Площадь мест общего пользования	Самовольно возведенная или переоборудованная площадь
12	3	15	1	Прихожая	2.27*1.61	3.7		3.7						2.75		
12	3	15	2	Сан. узел	2.08*2.0	4.2		4.2						2.75		
12	3	15	3	Кухня	3.79*2.80	10.6		10.6						2.75		
12	3	15	4	Жилая комната	4.28*5.19-(1.72*0.40)	21.5	21.5							2.75		
12	3	15	5	Лоджия	2.83*1.02*0.5								1.5			
					Итого по помещению № 15	40.0	21.5	18.5					1.5			
12	3	16	1	Прихожая	1.96*2.07	4.1		4.1						2.75		
12	3	16	2	Жилая комната	2.91*5.19-(0.60*2.20)	13.8	13.8							2.75		
12	3	16	3	Кухня	6.69*3.0- (0.70*0.11)+(2.76*2.19)	26.0		26.0						2.75		
12	3	16	4	Сан. узел	2.05*2.03	4.2		4.2						2.75		
12	3	16	5	Балкон	3.30*1.0*0.3								1.0			
					Итого по помещению № 16	48.1	13.8	34.3					1.0			
12	3	17	1	Прихожая	4.57*1.96+(1.12*0.41)	9.4		9.4						2.75		
12	3	17	2	Жилая комната	3.18*3.93+(0.91*1.12)	13.5	13.5							2.75		
12	3	17	3	Ванная	1.89*2.12	4.0		4.0						2.75		
12	3	17	4	Сан. узел	0.99*1.89	1.9		1.9						2.75		
12	3	17	5	Кухня	3.34*4.90-(1.91*0.28)	15.8		15.8						2.75		
12	3	17	6	Жилая комната	3.19*4.91-(0.58*0.11)	15.6	15.6							2.75		
12	3	17	7	Балкон	3.0*1.0*0.3								0.9			
					Итого по помещению № 17	60.2	29.1	31.1					0.9			
12	3	111	1	Жилая комната	5,8*5,39-1,1*0,11-2,54*2,22- 1,65*0,37-2,02*2,48	19.9	19.9							2.75		
12	3	111	2	Ванная	2,03*2,0	4.1		4.1						2.75		
12	3	111	3	Кухня-ниша	2,02*2,48	5.0		5.0						2.75		
12	3	111	4	Лоджия	3,0*1,0*0.5								1.5			

>		KI.	ния			Площад	ць в кв.м,	предназі	наченная	под пом	ещения	010	)B,	ия У	КИІ	-он-
пан		(eHi	здания гит.п.	Назначение	Формула подсчета площади по внутреннему обмеру		жилые			нежилы	e	HINE I	анд	цен	ecT BaH	вед рруд адъ
E C	×	Теп	глану кухни	частей помещения: жилая комната, канцелярское	по внутреннему оомеру		в том	числе		в том	числе	рое	алк вер рас	меп	ь М 1530	803 2066 10 III
Литера по плану	Этаж	Номер помещения	Номер по плану здания комнаты, кухни и т.п.	помещение, классная ком- ната, больничная палата, кухня, коридор и т.п.		Общая	жилая	вспомога- тельная	Общая	основная	вспомога- тельная	Общая площадь по (этажу, строению)	Площадь балконов, лоджий, веранд и террас	Высота помещения по внутр. обмеру	Площадь мест общего пользования	Самовольно возведен- ная или переоборудо- ванная площадь
					Итого по помещению № 111	29.0	19.9	9.1					1.5			
12	3	112	1	Прихожая	1,69*2,48+1,52*5,32+1,32*2, 01	14.9		14.9						2.75		
12	3	112	2	Жилая комната	5,39*3,47-0,56*0,1	18.6	18.6							2.75		
12	3	112	3	Кухня	3,35*4,95+3,38*0,06- 0,05*0,10	16.8		16.8						2.75		
12	3	112	4	Сан. узел	1,88*1,0	1.9		1.9						2.75		
12	3	112	5	Ванная	2,23*1,88	4.2		4.2						2.75		
12	3	112	6	Жилая комната	3,31*3,56	11.8	11.8							2.75		
12	3	112	7	Жилая комната	3,67*4,91	18.0	18.0							2.75		
12	3	112	8	Кладовая	1,57*2,45	3.8		3.8						2.75		
12	3	112	9	Балкон	4,0*1,0*0,3								1.2			
12	3	112	10	Лоджия	3,04*1,0*0,5								1.5			
					Итого по помещению № 112	90.0	48.4	41.6					2.7			
12	3	113	1	Прихожая	1,61*2,66	4.3		4.3						2.75		
12	3	113	2	Ванная	1,91*0,63+2,3*0,63+0,78*1,9	4.2		4.2						2.75		
12	3	113	3	Жилая комната	1,43*0,72+3,77*4,09	16.4	16.4							2.75		
12	3	113	4	Кухня	3,42*3,45+1,7*0,29	12.3		12.3						2.75		
12	3	113	5	Ванная	1,61*2,22	3.6		3.6						2.75		
12	3	113	6	Лоджия	3,15*1,0*0,5								1.6			
					Итого по помещению № 113	40.8	16.4	24.4					1.6			
12	3	114	1	Прихожая	4,03*1,48+1,08*0,40	6.4		6.4						2.75		
12	3	114	2	Ванная	2,79*1,61+0,72*0,27	4.7		4.7						2.75		

>		KI.	ния.			Площад	ць в кв.м.	, предназі	наченная	н под пом	ещения	0)	)B,	У	КИІ	-сн-
IaH.		енп	зда ги т	Назначение	Формула подсчета площади по внутреннему обмеру		жилые			нежиль	ie	[ ATA ] HIM	оно анд	цен мер	ecT BaF	вед оруд адъ
E C	¥	чеп	ану хни	частей помещения: жилая комната, канцелярское	по внутреннему оомеру		в том	числе		в том	числе	рое	алк вер рас	меп обл	ь м 1530	BO3 3060 10 III
Литера по плану	Этаж	Номер помещения	Номер по плану здания комнаты, кухни и т.п.	помещение, классная комната, больничная палата, кухня, коридор и т.п.		Общая	жилая	вспомога- тельная	Общая	основная	вспомога- тельная	Общая площадь по (этажу, строению)	Площадь балконов, лоджий, веранд и террас	Высота помещения по внутр. обмеру	Площадь мест общего пользования	Самовольно возведен- ная или переоборудо- ванная площадь
12	3	114	3	Кухня	5,79*3,37-	23.7		23.7						2.75		
					0,27*0,04+0,4*2,83+2,59*1,1											
12	3	114	4	Жилая комната	3,02*4,07+1,80*0,4	13.0	13.0							2.75		
12	3	114	5	Кладовая	1,80*1,48	2.7	15.0	2.7						2.75		
12	3	114	6	Лоджия	2,77*1,0*0,5	2.7		2.7					1.4	2.73		
12		114	0	этоджил	Итого по помещению № 114	50.5	13.0	37.5					1.4			
12	3	115	1	Прихожая	3,09*1,67	5.2		5.2						2.75		
12	3	115	2	Ванная	2,46*1,9	4.7		4.7						2.75		
12	3	115	3	Кухня	5,78*3,23+2,04*0,52+0,26*3, 04+0,24*3,51	21.4		21.4						2.75		
12	3	115	4	Жилая комната	2,96*3,86+1,78*0,6	12.5	12.5							2.75		
12	3	115	5	Сан. узел	1,35*1,43	1.9		1.9						2.75		
12	3	115	6	Коридор	1,09*2,06	2.2		2.2						2.75		
12	3	115	7	Лоджия	3,04*1,0*0,5								1.5			
					Итого по помещению № 115	47.9	12.5	35.4					1.5			
12	3	116	1	Прихожая	3,65*1,52+1,08*0,74	6.4		6.4						2.75		
12	3	116	2	Жилая комната	3,82*3,10+0,42*1,08	12.3	12.3							2.75		
12	3	116	3	Ванная	1,86*2,40	4.5		4.5						2.75		
12	3	116	4	Кухня	4,20*5,56	23.4		23.4						2.75		
12	3	116	5	Лоджия	3,17*1,0*0.5								1.6			
12	3	116	6	Балкон	2,85*1,02*0,3								0.9			
					Итого по помещению № 116	46.6	12.3	34.3					2.5			
12	3	117	1	Жилая комната	5,38*2,96- 2,96*1,72+2,56*3,31-1,1*0,11	19.2	19.2							2.75		
12	3	117	2	Кухня-ниша	1,72*2,96	5.1		5.1						2.75		

>		КИ	здания гит.п.			Площадь в кв.м, предназначенная под помещен							0B,	ия У	КИН	-ио-
Тан		leH	зда 1 и 1	Назначение частей помещения:	Формула подсчета площади по внутреннему обмеру		жилые			нежиль	ie	ATT)	анд	цен	ecT	вед ору, адъ
0 11	¥	Чеп	ану ′хну	жилая комната, канцелярское	по внутреннему оомеру		в том	числе		в том	числе	рое	Bep pac	меі об	Ь М 1Б3С	BO3 e06
Литера по плану	Этаж	Номер помещения	Номер по плану здания комнаты, кухни и т.п.	помещение, классная комната, больничная палата, кухня, коридор и т.п.		Общая	жилая	вспомога- тельная	Общая	основная	вспомога- тельная	Общая площадь по (этажу, строению)	Площадь балконов, лоджий, веранд и террас	Высота помещения по внутр. обмеру	Площадь мест общего пользования	Самовольно возведен- ная или переоборудо- ванная площадь
12	3	117	3	Ванная	2,17*1,92	4.2		4.2						2.75		
12	3	117	4	Балкон	3,06*1,0*0,3								0.9			
					Итого по помещению № 117	28.5	19.2	9.3					0.9			
12	3	118	1	Прихожая	1,63*2,39-0,4*1,19	3.4		3.4						2.75		
12	3	118	2	Ванная	2,13*1,94	4.1		4.1						2.75		
12	3	118	3	Кухня	3,03*3,27	9.9		9.9						2.75		
12	3	118	4	Жилая комната	5,0*0,81+5,52*1,95+0,4*3,7+	16.4	16.4							2.75		
					0,5*0,2											
12	3	118	5	Балкон	3,01*1,0*0,3								0.9			
					Итого по помещению № 118	33.8	16.4	17.4					0.9			
12	3		15	Лестничная клетка	2.30*6.40										14.7	
12	3		16	Балкон	1.20*6.77										8.1	
12	3		17	Лифтовый холл	1.70*4.81-(0.47*0.28)									2.75	8.1	
12	3		18	Коридор	14.65*1.50+(2.11*1.53)+(5.50 *1.52)									2.75	33.7	
12	3		19	Техническое помещение	2.03*1.99-(0.39*0.48)- (1.56*0.65)									2.75	2.8	
12	3		106	Лестница	6,4*2,3									2.75	14.7	
12	3		107	Балкон	6,77*1,2									2.75	8.1	
12	3		108	Лифтовый холл	4,81*1,42+0,3*4,34									2.75	8.1	
12	3		109	Коридор	1,55*2,1+21,24*1,52									2.75	35.5	
12	3		110	Техническое помещение	0,83*0,39+1,66*1,38+0,49*0,									2.75	2.9	
					Итого по этажу	675.6	278.0	397.6				812.3	24.1		136.7	

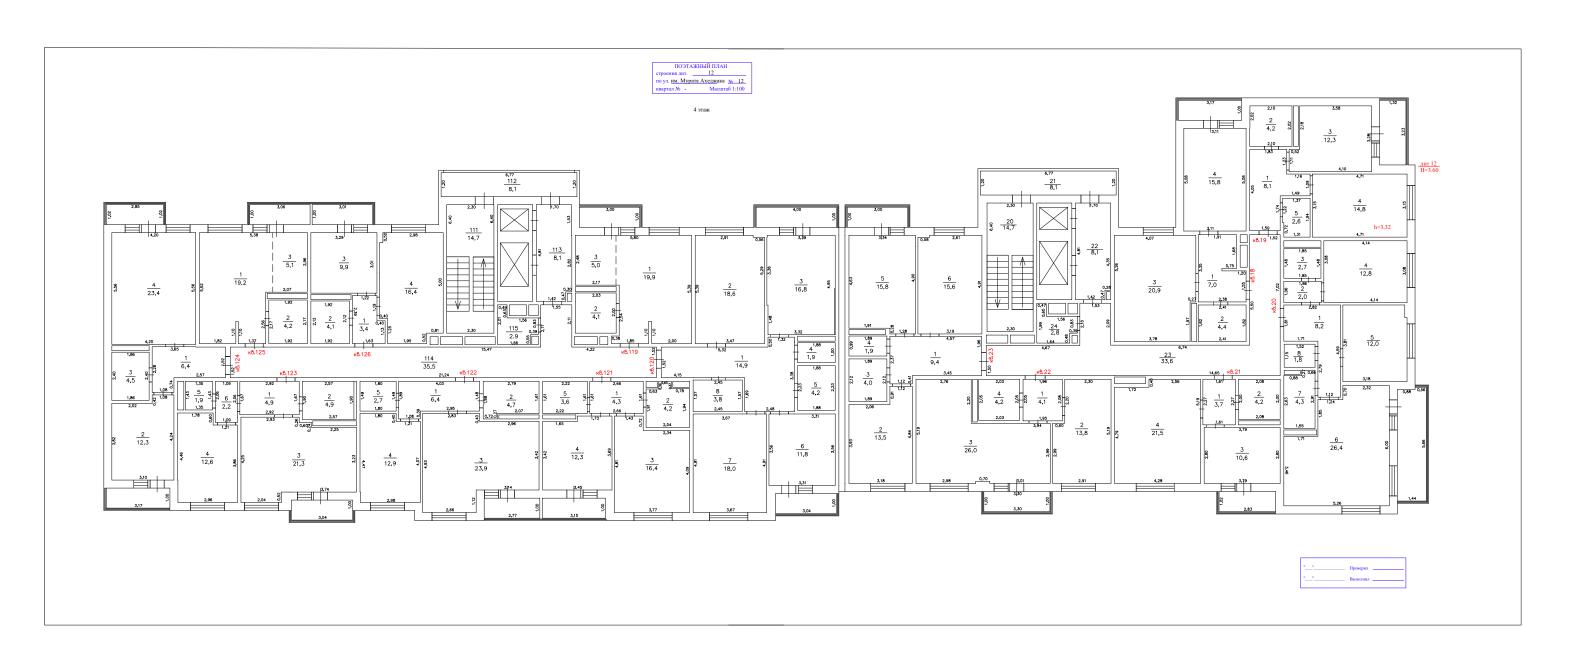


щу		КИН	здания 1 и т.п.	Назначение	Формула подечета площади	Площад	ць в кв.м, жилые	предназі	наченная	под пом		ь по ию)	нов, нд	зния epy	эт ания	еден- уудо- ць
пла	J	- Пе	ну з, ни і	частей помещения:	по внутреннему обмеру		в том	числе		В ТОМ		цад	лко ера ас	еще	Me(	возв обор
Литера по плану	Этаж	Номер помещения	Номер по плану з, комнаты, кухни и	жилая комната, канцелярское помещение, классная комната, больничная палата, кухня, коридор и т.п.		Общая	жилая	вспомога- тельная	Общая	основная	вспомога-	Общая площадь по (этажу, строению)	Площадь балконов, лоджий, веранд и террас	Высота помещения по внутр. обмеру	Площадь мест общего пользования	Самовольно возведенная или переоборудованная площадь
12	4	18	1	Прихожая	2.38*3.35-(0.75*0.12)- (0.45*1.79)	7.0		7.0						3.32		
12	4	18	2	Сан. узел	2.41*1.82	4.4		4.4						3.32		
12	4	18	3	Кухня	4.07*5.26-(1.97*0.27)	20.9		20.9						3.32		
12	4	18	4	Жилая комната	5.08*3.11	15.8	15.8							3.32		
12	4	18	5	Лоджия	3.17*1.0*0.5								1.6			
					Итого по помещению № 18	48.1	15.8	32.3					1.6			
12	4	19	1	Прихожая	4.05*1.50+(1.16*1.09)+(0.33* 2.32)	8.1		8.1						3.32		
12	4	19	2	Сан. узел	2.02*2.10	4.2		4.2						3.32		
12	4	19	3	Кухня	4.10*3.28-(2.18*0.52)	12.3		12.3						3.32		
12	4	19	4	Жилая комната	4.71*3.15	14.8	14.8							3.32		
12	4	19	5	Кладовая	1.37*1.94-(0.72*0.06)	2.6		2.6						3.32		
12	4	19	6	Лоджия	3.23*1.32*0.5								2.1			
					Итого по помещению № 19	42.0	14.8	27.2					2.1			
12	4	20	1	Прихожая	2.82*1.81+(1.12*2.79)	8.2		8.2						3.32		
12	4	20	2	Прихожая	1.06*1.86	2.0		2.0						3.32		
12	4	20	3	Сан. узел	1.85*1.48	2.7		2.7						3.32		
12	4	20	4	Жилая комната	4.14*3.08	12.8	12.8							3.32		
12	4	20	5	Жилая комната	3.18*3.81-(0.63*0.12)	12.0	12.0							3.32		
12	4	20	6	Кухня	5.26*3.46+(0.70*2.32)+(1.85* 3.56)	26.4		26.4						3.32		
12	4	20	7	Ванная	1.55*2.91-(0.88*0.27)	4.3		4.3						3.32		
12	4	20	8	Сан. узел	1.52*1.15	1.8		1.8						3.32		
12	4	20	9	Лоджия	(5.66*1.44-(0.88*0.10))*0.5								4.0			
					Итого по помещению № 20	70.2	24.8	45.4					4.0			

		<b>KI</b>	плану здания , кухни и т.п.			Площад	ць в кв.м,	, предназн	наченная	н под пом	ещения	01.0	)B,	КИ	КИП	-H:-
laH.		(cH1)	зда и т	Назначение	Формула подсчета площади		жилые			нежилы	e	ATP 1	онс анд	тен Иер	ест Ван	вед оруд адъ
	¥	Теп	ану хни	частей помещения: жилая комната, канцелярское	по внутреннему обмеру		в том	числе		в том	числе	рое	алк вер рас	обл	Б М( Б30	803 3060 10III
Литера по плану	Этаж	Номер помещения	Номер по пля комнаты, ку	помещение, классная комната, больничная палата, кухня, коридор и т.п.		Общая	жилая	вспомога- тельная	Общая	основная	вспомога- тельная	Общая площадь по (этажу, строению)	Площадь балконов, лоджий, веранд и террас	Высота помещения по внутр. обмеру	Площадь мест общего пользования	Самовольно возведенная или переоборудованная площадь
12	4	21	1	Прихожая	2.27*1.61	3.7		3.7						3.32		
12	4	21	2	Сан. узел	2.08*2.0	4.2		4.2						3.32		
12	4	21	3	Кухня	3.79*2.80	10.6		10.6						3.32		
12	4	21	4	Жилая комната	4.28*5.19-(1.72*0.40)	21.5	21.5							3.32		
12	4	21	5	Лоджия	2.83*1.02*0.5								1.5			
					Итого по помещению № 21	40.0	21.5	18.5					1.5			
12	4	22	1	Прихожая	1.96*2.07	4.1		4.1						3.32		
12	4	22	2	Жилая комната	2.91*5.19-(2.20*0.60)	13.8	13.8							3.32		
12	4	22	3	Кухня	2.99*6.69+(2.20*2.76)- (0.70*0.11)	26.0		26.0						3.32		
12	4	22	4	Сан. узел	2.03*2.05	4.2		4.2						3.32		
12	4	22	5	Балкон	1.0*3.30*0.3								1.0			
					Итого по помещению № 22	48.1	13.8	34.3					1.0			
12	4	23	1	Прихожая	4.57*1.96+(0.41*1.12)	9.4		9.4						3.32		
12	4	23	2	Жилая комната	3.18*4.84-(2.06*0.91)	13.5	13.5							3.32		
12	4	23	3	Ванная	1.89*2.12	4.0		4.0						3.32		
12	4	23	4	Сан. узел	0.99*1.89	1.9		1.9						3.32		
12	4	23	5	Кухня	3.34*4.90-(0.28*1.91)	15.8		15.8						3.32		
12	4	23	6	Жилая комната	3.19*4.91-(0.58*0.11)	15.6	15.6							3.32		
12	4	23	7	Балкон	3.0*1.0*0.3								0.9			
					Итого по помещению № 23	60.2	29.1	31.1					0.9			
12	4	119	1	Жилая комната	5,8*5,39-1,1*0,11-2,54*2,17- 1,79*0,37-2,02*2,48	19.9	19.9							3.32		
12	4	119	2	Ванная	2,03*2,0	4.1		4.1						3.32		
12	4	119	3	Кухня-ниша	2,02*2,48	5.0		5.0						3.32		
12	4	119	4	Лоджия	3,0*1,0*0,5								1.5			

>		4.8	здания гит.п.			Площад	ць в кв.м,	, предназі	наченная	под пом	ещения	0)	, B,	ия У	ВИП	-ој
анг		ен	плану здани кухни и т.п.	Назначение	Формула подсчета площади по внутреннему обмеру		жилые			нежилы	ie	ATP 1	онс анд	цен лер	ecT BaH	вед оруд адъ
LII C	¥	шэ	ану хни	частей помещения: жилая комната, канцелярское	по внутреннему оомеру		в том	числе		в том	числе	ща 20е	алк вер рас	меп объ	ь М Б30	B03 206( 10III
Литера по плану	Этаж	Номер помещения	Номер по плану комнаты, кухни	помещение, классная комната, больничная палата, кухня, коридор и т.п.		Общая	жилая	вспомога- тельная	Общая	основная	вспомога- тельная	Общая площадь по (этажу, строению)	Площадь балконов, лоджий, веранд и террас	Высота помещения по внутр. обмеру	Площадь мест общего пользования	Самовольно возведен- ная или переоборудо- ванная площадь
					Итого по помещению № 119	29.0	19.9	9.1					1.5			
12	4	120	1	Прихожая	1,69*2,48+1,52*5,32+1,32*2,	14.9		14.9						3.32		
12	4	120	2	Жилая комната	5,39*3,47-0,56*0,1	16.8	18.6	16.8						3.32		
12	4	120	3	Кухня	3,32*4,95+3,38*0,06+0,04*0, 10+0,04*2,65	16.8		16.8						3.32		
12	4	120	4	Сан. узел	1,88*1,0	1.9		1.9						3.32		
12	4	120	5	Ванная	2,23*1,88	4.2		4.2						3.32		
12	4	120	6	Жилая комната	3,31*3,56	11.8	11.8							3.32		
12	4	120	7	Жилая комната	3,67*4,91	18.0	18.0							3.32		
12	4	120	8	Кладовая	1,57*2,45	3.8		3.8						3.32		
12	4	120	9	Балкон	4,0*1,0*0.3								1.2			
12	4	120	10	Лоджия	3,04*1,0*0,5								1.5			
					Итого по помещению № 120	90.0	48.4	41.6					2.7			
12	4	121	1	Прихожая	1,61*2,66	4.3		4.3						3.32		
12	4	121	2	Ванная	1,91*0,63+2,3*0,63+0,78*1,9	4.2		4.2						3.32		
12	4	121	3	Жилая комната	1,43*0,72+3,77*4,09	16.4	16.4							3.32		
12	4	121	4	Кухня	3,69*3,45-0,27*1,65	12.3		12.3						3.32		
12	4	121	5	Ванная	1,61*2,22	3.6		3.6						3.32		
12	4	121	6	Лоджия	3,15*1,0*0,5								1.6			
					Итого по помещению № 121	40.8	16.4	24.4					1.6			
12	4	122	1	Прихожая	4,03*1,48+1,08*0,39	6.4		6.4						3.32		
12	4	122	2	Ванная	2,79*1,61+0,72*0,27	4.7		4.7						3.32		
12	4	122	3	Кухня	5,79*3,42+0,4*2,83+2,66*1,1	23.9		23.9						3.32		

		<b>K</b> 1	ния .п.			Площад	ць в кв.м,	, предназі	наченная	я под пом	ещения	0.0	)B,	У	ВИ	-OI
laH.		(eHI)	зда и т	Назначение	Формула подсчета площади по внутреннему обмеру		жилые			нежиль	ie	HIAN HIAN	онс анд	цен чер	ecT BaH	вед оруд адъ
E	¥	lell	ану хни	частей помещения: жилая комната, канцелярское	по внутреннему оомеру		в том	числе		в том	числе	ща	алк вер	Mell ool	ь М( Б30	3000 1011
Литера по плану	Этаж	Номер помещения	Номер по плану здания комнаты, кухни и т.п.	помещение, классная ком- ната, больничная палата, кухня, коридор и т.п.		Общая	жилая	вспомога- тельная	Общая	основная	вспомога- тельная	Общая площадь по (этажу, строению)	Площадь балконов, лоджий, веранд и террас	Высота помещения по внутр. обмеру	Площадь мест общего пользования	Самовольно возведен- ная или переоборудо- ванная площадь
12	4	122	4	Жилая комната	2,98*4,07+1,80*0,4	12.9	12.9							3.32		
12	4	122	5	Кладовая	1,80*1,48	2.7		2.7						3.32		
12	4	122	6	Лоджия	2,77*1,0*0,5								1.4			
					Итого по помещению № 122	50.6	12.9	37.7					1.4			
12	4	123	1	Прихожая	2,92*1,67	4.9		4.9						3.32		
12	4	123	2	Ванная	2,57*1,9	4.9		4.9						3.32		
12	4	123	3	Кухня	5,78*3,23+2,04*0,52+0,26*2, 93+0,24*3,53	21.3		21.3						3.32		
12	4	123	4	Жилая комната	2,96*3,86+1,78*0,6	12.6	12.6							3.32		
12	4	123	5	Сан. узел	1,35*1,43	1.9		1.9						3.32		
12	4	123	6	Коридор	1,09*2,06	2.2		2.2						3.32		
12	4	123	7	Лоджия	3,04*1,0*0,5								1.5			
					Итого по помещению № 123	47.8	12.6	35.2					1.5			
12	4	124	1	Прихожая	3,65*1,52+1,08*0,74	6.4		6.4						3.32		
12	4	124	2	Жилая комната	3,82*3,10+0,42*1,08	12.3	12.3							3.32		
12	4	124	3	Ванная	1,86*2,40	4.5		4.5						3.32		
12	4	124	4	Кухня	4,20*5,56	23.4		23.4						3.32		
12	4	124	5	Лоджия	3,17*1,0*0,5								1.6			
12	4	124	6	Балкон	2,85*1,02*0,3								0.9			
					Итого по помещению № 124	46.6	12.3	34.3					2.5			
12	4	125	1	Жилая комната	5,38*2,96+2,56*3,31- 1,1*0,11-1,72*2,96	19.2	19.2							3.32		
12	4	125	2	Ванная	2,17*1,92	4.2		4.2						3.32		
12	4	125	3	Кухня-ниша	1,72*2,96	5.1		5.1						3.32		
12	4	125	4	Балкон	3,06*1,0*0,3								0.9			
					Итого по помещению № 125	28.5	19.2	9.3					0.9			

5		цения	Ħ		Площадь в кв.м, предназначенная под помещен						9 (6	, B,	У	ВИ	-OÌ
  ahr		(сни	Назначение	Формула подсчета площади по внутреннему обмеру		жилые			нежиль	ie	1 45 1 HIXE	анд	цен	ест Ван	вед оруд адъ
E	¥	rell	частей помещения: жилая комната, канцелярское	по внутреннему обмеру		в том	числе		в том	числе	Па	alik Bep	иеп объ	5 М( Ь30	803 2060 1011
Литера по плану	Этаж	Номер помещения Номер по плану здани	частей помещения: жилая комната, канцелярское помещение, классная комната, больничная палата, кухня, коридор и т.п.		Общая	жилая	вспомога-	Общая	основная	вспомога-	Общая площадь по (этажу, строению)	Площадь балконов, лоджий, веранд и террас	Высота помещения по внутр. обмеру	Площадь мест общего пользования	Самовольно возведен- ная или переоборудо- ванная площадь
12	4	126 1	Прихожая	1,63*2,39-1,19*0,4	3.4		3.4						3.32		
12	4	126 2		2,12*1,92	4.1		4.1						3.32		
12	4	126 3		3,01*3,29	9.9		9.9						3.32		
12	4	126 4	<u> </u>	5,0*0,81+5,52*1,95+0,4*3,77 +0,5*0,24	16.4	16.4							3.32		
12	4	126 5	Балкон	3,01*1,0*0,3								0.9			
12	-	120 3	Валкон	Итого по помещению № 126	33.8	16.4	17.4					0.9			
12	4	20	Лестничная клетка	6.40*2.30										14.7	
12	4	21	Балкон	1.20*6.77										8.1	
12	4	22	2 Лифтовый холл	4.81*1.70-(0.47*0.28)									3.32	8.1	
12	4	23	В Коридор	14.65*1.50+(2.11*1.53)+(5.50 *1.52)									3.32	33.6	
12	4	24	Техническое помещение	2.03*1.99-(0.39*0.48)- (1.56*0.65)	-								3.32	2.8	
12	4	11	1 Лестница	6,4*2,3										14.7	
12	4	11	2 Балкон	6,77*1,2										8.1	
12	4	11	3 Лифтовый холл	1,7*4,81-0,47*0,26									3.32	8.1	
12	4	11	4 Коридор	1,55*2,1+21,24*1,52									3.32	35.5	
12	4	11	5 Техническое помещение	0,83*0,39+1,66*1,38+0,49*0,									3.32	2.9	
				63											
				Итого по этажу	675.7	277.9	397.8				812.3	24.1		136.6	

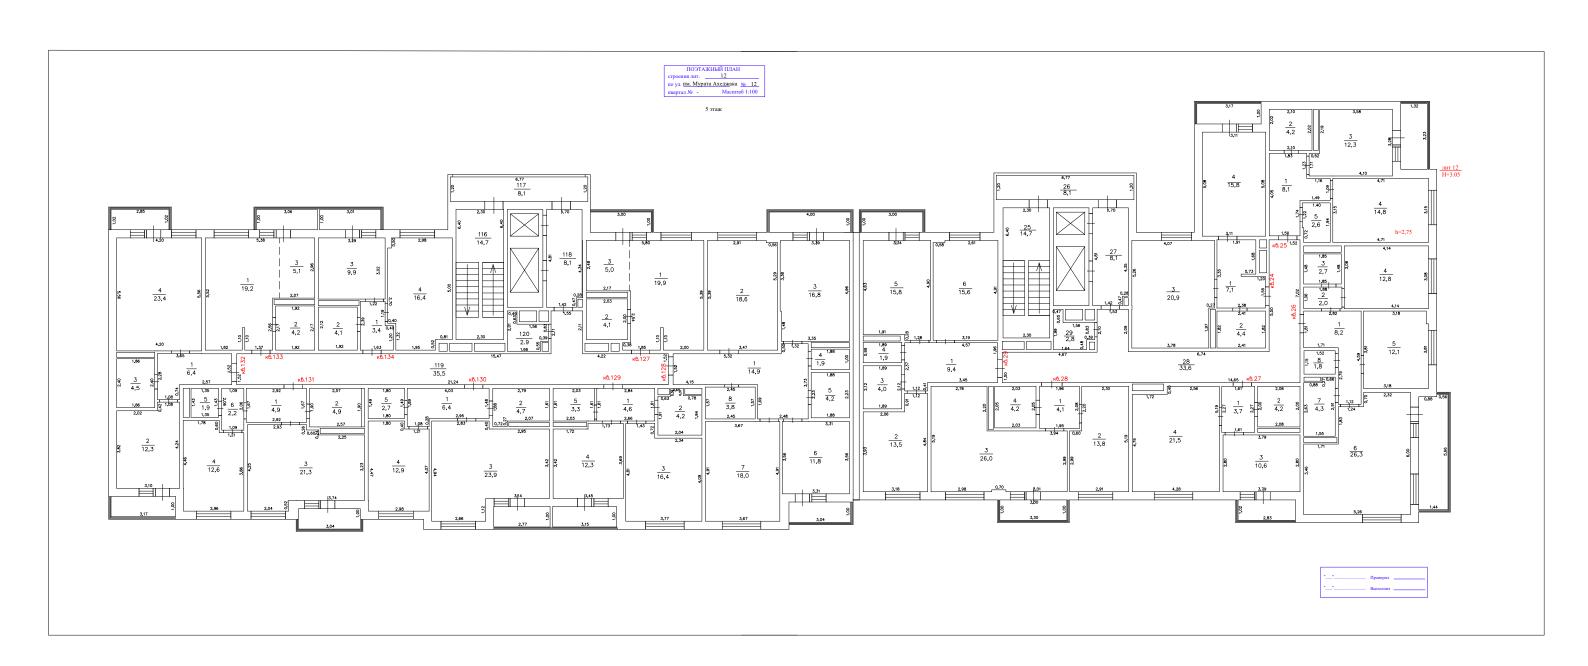


щу		КИН	здания 1 и т.п.	Назначение	Формула подсчета площади	Площад	ць в кв.м, жилые	предназі	наченная	под пом		ь по	нов, нд	зния epy	эт ания	еден- уудо- ць
пла	.,	ыще	ту 3, ни 1	частей помещения:	по внутреннему обмеру		в том	числе		В ТОМ		цад Эен	лко ерал ас	еще	мес 30В	63В6 обор Щад
Литера по плану	Этаж	Номер помещения	Номер по плану з, комнаты, кухни и	жилая комната, канцелярское помещение, классная комната, больничная палата, кухня, коридор и т.п.		Общая	жилая	вспомога-	Общая	основная	вспомога-	Общая площадь по (этажу, строению)	Площадь балконов, лоджий, веранд и террас	Высота помещения по внутр. обмеру	Площадь мест общего пользования	Самовольно возведенная или переоборудованная площадь
12	5	24	1	Прихожая	2.38*3.35-(0.73*0.11)- (0.47*1.79)	7.1		7.1						2.75		
12	5	24	2	сан.узел	1.82*2.41	4.4		4.4						2.75		
12	5	24	3	Кухня	4.07*5.26-(1.97*0.27)	20.9		20.9						2.75		
12	5	24	4	Жилая комната	3.11*5.08	15.8	15.8							2.75		
12	5	24	5	Лоджия	3.17*1.0*0.5								1.6			
					Итого по помещению № 24	48.2	15.8	32.4					1.6			
12	5	25	1	Прихожая	4.05*1.50+(1.09*1.16)+(0.33* 2.32)	8.1		8.1						2.75		
12	5	25	2	Сан. узел	2.02*2.10	4.2		4.2						2.75		
12	5	25	3	Кухня	3.28*4.10-(0.52*2.19)	12.3		12.3						2.75		
12	5	25	4	Жилая комната	4.71*3.15	14.8	14.8							2.75		
12	5	25	5	Кладовая	1.40*1.94-(0.72*0.06)	2.7		2.7						2.75		
12	5	25	6	Лоджия	1.32*3.23*0.5								2.1			
					Итого по помещению № 25	42.1	14.8	27.3					2.1			
12	5	26	1	Прихожая	2.82*1.81+(1.12*2.79)	8.2		8.2						2.75		
12	5	26	2	Прихожая	1.06*1.88	2.0		2.0						2.75		
12	5	26	3	Сан. узел	1.85*1.48	2.7		2.7						2.75		
12	5	26	4	Жилая комната	4.14*3.08	12.8	12.8							2.75		
12	5	26	5	Жилая комната	3.81*3.18-(0.63*0.11)	12.1	12.1							2.75		
12	5	26	6	Кухня	5.26*3.46+(0.70*2.32)+(1.83* 3.56)	26.3		26.3						2.75		
12	5	26	7	Ванная	1.55*2.91-(0.88*0.27)	4.3		4.3						2.75		
12	5	26	8	Сан. узел	1.15*1.52	1.8		1.8						2.75		
12	5	26	9	Лоджия	(5.66*1.44-(0.88*0.10))*0.5								4.0			
					Итого по помещению № 26	70.2	24.9	45.3					4.0			

>		KI8	ния			Площад	ць в кв.м	, предназ	наченная	н под пом	ещения	96	ЭВ, I	ия У	КИН	- ф
Тан		leH	3да гил	Назначение частей помещения:	Формула подсчета площади по внутреннему обмеру		жилые			нежиль	іе	HIM	анд	цен мер	ecT Bal	вед рру,
11 0	¥		ану ХНІ	частей помещения: жилая комната, канцелярское	по внутреннему оомеру		в том	числе		в том	числе	рое	алк вер рас	Mer 061	ь м 1530	BO3 206,
Литера по плану	Этаж	Номер помещения	Номер по плану здания комнаты, кухни и т.п.	помещение, классная ком- ната, больничная палата, кухня, коридор и т.п.		Общая	жилая	вспомога- тельная	Общая	основная	вспомога- тельная	Общая площадь по (этажу, строению)	Площадь балконов, лоджий, веранд и террас	Высота помещения по внутр. обмеру	Площадь мест общего пользования	Самовольно возведенная или переоборудованная площадь
12	5	27	1	Прихожая	2.27*1.61	3.7		3.7						2.75		
12	5	27	2	Сан. узел	2.08*2.0	4.2		4.2						2.75		
12	5	27	3	Кухня	3.79*2.80	10.6		10.6						2.75		
12	5	27	4	Жилая комната	4.28*5.19-(0.40*1.72)	21.5	21.5							2.75		
12	5	27	5	Лоджия	2.83*1.02*0.5								1.5			
					Итого по помещению № 27	40.0	21.5	18.5					1.5			
12	5	28	1	Прихожая	2.08*1.96	4.1		4.1						2.75		
12	5	28	2	Жилая комната	2.91*5.19-(2.20*0.60)	13.8	13.8							2.75		
12	5	28	3	Кухня	2.99*6.69+(2.20*2.76)-	26.0		26.0						2.75		
					(0.70*0.11)											
12	5	28	4	Сан. узел	2.03*2.05	4.2		4.2						2.75		
12	5	28	5	Балкон	3.30*1.0*0.3								1.0			
					Итого по помещению № 28	48.1	13.8	34.3					1.0			
12	5	29	1	Прихожая	4.57*1.96+(1.12*0.41)	9.4		9.4						2.75		
12	5	29	2	Жилая комната	3.18*4.84-(2.06*0.91)	13.5	13.5							2.75		
12	5	29	3	Ванная	2.12*1.89	4.0		4.0						2.75		
12	5	29	4	Сан. узел	1.89*0.99	1.9		1.9						2.75		
12	5	29	5	Кухня	3.34*4.90-(1.91*0.28)	15.8		15.8						2.75		
12	5	29	6	Жилая комната	3.19*4.91-(0.58*0.11)	15.6	15.6							2.75		
12	5	29	7	Балкон	3.0*1.0*0.3								0.9			
					Итого по помещению № 29	60.2	29.1	31.1					0.9			
12	5	127	1	Жилая комната	5,8*5,39-1,1*0,11-2,54*2,17- 1,79*0,37-2,02*2,48	19.9	19.9							2.75		
12	5	127	2	Ванная	2,03*2,0	4.1		4.1						2.75		
12	5	127	3	Кухня-ниша	2,02*2,48	5.0		5.0						2.75		
12	5	127	4	Лоджия	3,0*1,0*0,5								1.5			

>		K1	ния			Площад	ць в кв.м	, предназі	наченная	под пом	ещения	9.6	)B,	У	ВИП	-O.T.
пан		ен	здания и т.п.	Назначение	Формула подсчета площади по внутреннему обмеру		жилые			нежилы	e	HINE I	онс анд	цен лер	ecT BaH	вед оруд адъ
LII C	¥	шэ	плану з кухни	частей помещения: жилая комната, канцелярское	по внутреннему оомеру		в том	числе		в том	числе	Ща 200	алк вер рас	меп объ	ь М Б30	B03 2066 10III
Литера по плану	Этаж	Номер помещения	Номер по плану здания комнаты, кухни и т.п.	помещение, классная комната, больничная палата, кухня, коридор и т.п.		Общая	жилая	вспомога- тельная	Общая	основная	вспомога- тельная	Общая площадь по (этажу, строению)	Площадь балконов, лоджий, веранд и террас	Высота помещения по внутр. обмеру	Площадь мест общего пользования	Самовольно возведенная или переоборудованная площадь
					Итого по помещению № 127	29.0	19.9	9.1					1.5			
12	5	128	1	Прихожая	1,69*2,48+1,52*5,32+1,32*2, 02	14.9		14.9						2.75		
12	5	128	2	Жилая комната	5,39*3,47-0,56*0,1	18.6	18.6							2.75		
12	5	128	3	Кухня	3,35*4,96+3,38*0,08- 0,05*0,10	16.8		16.8						2.75		
12	5	128	4	Сан. узел	1,88*1,0	1.9		1.9						2.75		
12	5	128	5	Ванная	2,23*1,88	4.2		4.2						2.75		
12	5	128	6	Жилая комната	3,31*3,56	11.8	11.8							2.75		
12	5	128	7	Жилая комната	3,67*4,91	18.0	18.0							2.75		
12	5	128	8	Кладовая	1,57*2,45	3.8		3.8						2.75		
12	5	128	9	Балкон	4,0*1,0*0,3								1.2			
12	5	128	10	Лоджия	3,04*1,0*0,5								1.5			
					Итого по помещению № 128	90.0	48.4	41.6					2.7			
12	5	129	1	Прихожая	1,61*2,84	4.6		4.6						2.75		
12	5	129	2	Ванная	0,63*1,91+0,78*1,94+0,63*2,	4.2		4.2						2.75		
12	5	129	3	Жилая комната	1,43*0,72+3,77*4,09	16.4	16.4							2.75		
12	5	129	4	Кухня	3,69*3,45-0,27*1,72	12.3		12.3						2.75		
12	5	129	5	Гардеробная	2,03*1,61	3.3		3.3						2.75		
12	5	129	6	Лоджия	3,15*1,0*0,5								1.6			
					Итого по помещению № 129	40.8	16.4	24.4					1.6			
12	5	130	1	Прихожая	4,03*1,48+1,08*0,28	6.4		6.4						2.75		
12	5	130	2	Ванная	2,79*1,61+0,72*0,27	4.7		4.7						2.75		
12	5	130	3	Кухня	5,80*3,42+0,4*2,83+2,66*1,1	23.9		23.9						2.75		
12	,	130	<i></i>	Кулпя	2	23.9		23.9						2.13		

		КИ	ния			Площад	ць в кв.м,	, предназ	наченная	я под пом	ещения	010	JB,	ия У	КИН	-сн-
Тан		leH]	зда ги т	Назначение	Формула подсчета площади		жилые			нежиль	іе	HINI	анд	цен мер	ecT Bal	вед рру,
E C	¥	чеп	ану хни	частей помещения: жилая комната, канцелярское	по внутреннему обмеру		в том	числе		в том	числе	рое	алк вер рас	меп обл	ь м 1530	воз 20бе 10щ
Литера по плану	Этаж	Номер помещения	Номер по плану здания комнаты, кухни и т.п.	помещение, классная комната, больничная палата, кухня, коридор и т.п.		Общая	жилая	вспомога- тельная	Общая	основная	вспомога- тельная	Общая площадь по (этажу, строению)	Площадь балконов, лоджий, веранд и террас	Высота помещения по внутр. обмеру	Площадь мест общего пользования	Самовольно возведенная или переоборудованная площадь
12	5	130	4	Жилая комната	2,98*4,07+1,80*0,4	12.9	12.9							2.75		
12	5	130	5	Гардеробная	1,80*1,49	2.7		2.7						2.75		
12	5	130	6	Лоджия	2,77*1,0*0,5								1.4			
					Итого по помещению № 130	50.6	12.9	37.7					1.4			
12	5	131	1	Прихожая	2,92*1,67	4.9		4.9						2.75		
12	5	131	2	Сан. узел	2,57*1,9	4.9		4.9						2.75		
12	5	131	3	Кухня	5,78*3,23+2,04*0,52+0,26*2, 93+0,24*3,53	21.3		21.3						2.75		
12	5	131	4	Жилая комната	2,96*3,86+1,78*0,6	12.6	12.6							2.75		
12	5	131	5	Сан. узел	1,35*1,43	1.9		1.9						2.75		
12	5	131	6	Коридор	1,09*2,06	2.2		2.2						2.75		
12	5	131	7	Лоджия	3,04*1,0*0,5								1.5			
					Итого по помещению № 131	47.8	12.6	35.2					1.5			
12	5	132	1	Прихожая	3,65*1,52+1,08*0,74	6.4		6.4						2.75		
12	5	132	2	Жилая комната	3,82*3,10+0,42*1,08	12.3	12.3							2.75		
12	5	132	3	Ванная	1,86*2,40	4.5		4.5						2.75		
12	5	132	4	Кухня	4,20*5,56	23.4		23.4						2.75		
12	5	132	5	Лоджия	3,17*1,0*0,5								1.6			
12	5	132	6	Балкон	2,85*1,02*0,3								0.9			
					Итого по помещению № 132	46.6	12.3	34.3					2.5			
12	5	133	1	Жилая комната	5,38*2,96+2,56*3,31- 1,1*0,11-1,72*2,96	19.2	19.2							2.75		
12	5	133	2	Ванная	2,17*1,92	4.2		4.2						2.75		
12	5	133	3	Кухня-ниша	1,72*2,96	5.1		5.1						2.75		
12	5	133	4	Балкон	3,06*1,0*0,3								0.9			
					Итого по помещению № 133	28.5	19.2	9.3					0.9			

>		цения	ij			Площа,	дь в кв.м	, предназі	наченная	я под пом	ещения	0)	)В, Ц	ия У	КИІ	-сн-
пан		(ен) 3да	LH	Назначение	Формула подсчета площади по внутреннему обмеру		жилые			нежиль	ie	JJB. ] HIMF	оно анд	цен чер	ecT BaF	вед оруд адъ
C	¥	1eII	XHZ	частей помещения: жилая комната, канцелярское	по внутреннему оомеру		в том	числе		в том	числе	Ща 20е	алк вер рас	меп	ь М Б30	803 306(
Литера по плану	Этаж	Номер помещения Номер по плану здани	комнаты, кухни и т.п.	помещение, классная комната, больничная палата, кухня, коридор и т.п.		Общая	жилая	вспомога- тельная	Общая	основная	вспомога- тельная	Общая площадь по (этажу, строению)	Площадь балконов, лоджий, веранд и террас	Высота помещения по внутр. обмеру	Площадь мест общего пользования	Самовольно возведен- ная или переоборудо- ванная площадь
12	5	134	1	Прихожая	1,63*2,39-1,19*0,4	3.4		3.4						2.75		
12	5		2	Ванная	2,12*1,92	4.1		4.1						2.75		
12	5		3	Кухня	3,02*3,29	9.9		9.9						2.75		
12	5		4	Жилая комната	5,0*0,81+5,52*1,95+0,4*3,77	16.4	16.4	7.7						2.75		
12			.	Militar Rominera	+0,5*0,24	10.1	10.1							2.73		
12	5	134	5	Балкон	3,01*1,0*0,3								0.9			
					Итого по помещению № 134	33.8	16.4	17.4					0.9			
12	5	2	25	Лестничная клетка	6.40*2.30										14.7	
12	5	2	26	Балкон	1.20*6.77										8.1	
12	5	2	27	Лифтовый холл	4.81*1.70-(0.28*0.47)									2.75	8.1	
12	5	2	28	Коридор	14.65*1.50+(2.10*1.53)+(1.52 *5.50)									2.75	33.6	
12	5	2	29	Техническое помещение	2.03*1.99-(0.39*0.48)- (1.56*0.65)	-								2.75	2.8	
12	5	1	16	Лестница	6,4*2,3									2.75	14.7	
12	5	1	17	Балкон	6,77*1,2									2.75	8.1	
12	5	1	18	Лифтовый холл	4,81*1,7-0,47*0,28									2.75	8.1	
12	5	1	19	Коридор	21,24*1,52+2,11*1,55									2.75	35.5	
12	5	12	20	Техническое помещение	0,83*0,39+1,66*1,38+0,49*0,	-								2.75	2.9	
					Итого по этажу	675.9	278.0	397.9				812.5	24.1		136.6	

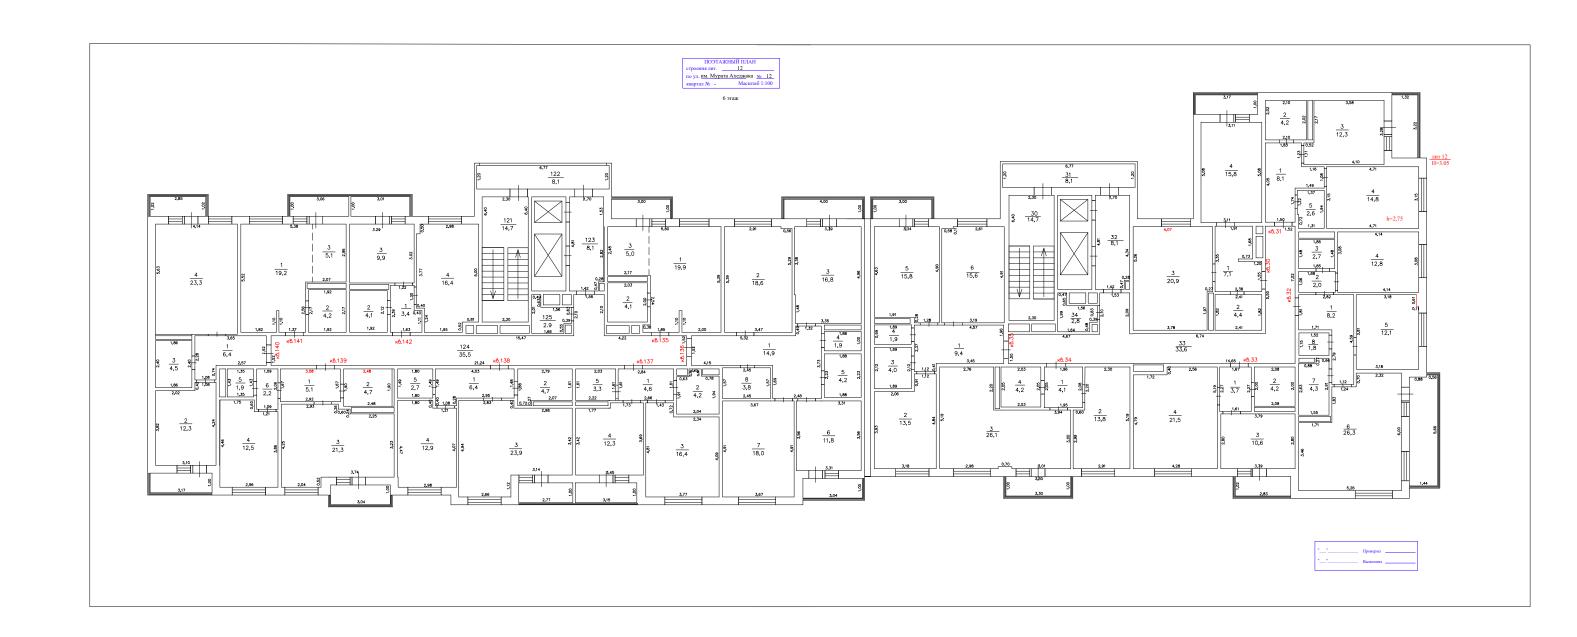


ну		ВИН	ания т.п.	Назначение	Фотопула на таконата на такона на	Площад		предназі	наченная	под пом		. ПО ПЮ)	нов, гд	ния ру	т	ден- удо- ъ
ша		Ще	у зд ии и	назначение частей помещения:	Формула подсчета площади по внутреннему обмеру		жилые			нежилы		ады	ткол гран	эще	мес	33Be 60p
101	Этаж	ЭМе	лан	жилая комната, канцелярское		_	В ТОМ		<b></b>		числе	поп Тро	бал , ве ppa	оме	416 3116	peo BC
Литера по плану	Æ	Номер помещения	Номер по плану здания комнаты, кухни и т.п.	помещение, классная ком- ната, больничная палата, кухня, коридор и т.п.		Общая	жилая	вспомога- тельная	Общая	основная	вспомога- тельная	Общая площадь по (этажу, строению)	Площадь балконов, лоджий, веранд и террас	Высота помещения по внутр. обмеру	Площадь мест общего пользования	Самовольно возведенная или переоборудованная площадь
12	6	30	1	Прихожая	2.38*3.35-(0.73*0.12)- (1.74*0.47)	7.1		7.1						2.75		
12	6	30	2	Сан. узел	1.82*2.41	4.4		4.4						2.75		
12	6	30	3	Кухня	4.07*5.26-(1.97*0.27)	20.9		20.9						2.75		
12	6	30	4	Жилая комната	5.08*3.11	15.8	15.8							2.75		
12	6	30	5	Лоджия	3.17*1.0*0.5								1.6			
					Итого по помещению № 30	48.2	15.8	32.4					1.6			
12	6	31	1	Прихожая	4.05*1.50+(1.16*1.08)+(0.33* 2.31)	8.1		8.1						2.75		
12	6	31	2	Сан. узел	2.10*2.02	4.2		4.2						2.75		
12	6	31	3	Кухня	3.58*3.28+(0.52*1.11)	12.3		12.3						2.75		
12	6	31	4	Жилая комната	4.71*3.15	14.8	14.8							2.75		
12	6	31	5	Кладовая	1.37*1.94-(0.72*0.06)	2.6		2.6						2.75		
12	6	31	6	Лоджия	3.22*1.32*0.5								2.1			
					Итого по помещению № 31	42.0	14.8	27.2					2.1			
12	6	32	1	Прихожая	2.82*1.81+(2.79*1.12)	8.2		8.2						2.75		
12	6	32	2	Прихожая	1.06*1.88	2.0		2.0						2.75		
12	6	32	3	Сан. узел	1.48*1.85	2.7		2.7						2.75		
12	6	32	4	Жилая комната	3.08*4.14	12.8	12.8							2.75		
12	6	32	5	Жилая комната	3.18*3.81-(0.61*0.11)	12.1	12.1							2.75		
12	6	32	6	Кухня	5.26*3.46+(2.32*0.70)+(1.83* 3.56)	26.3		26.3						2.75		
12	6	32	7	Ванная	2.91*1.55-(0.27*0.88)	4.3		4.3						2.75		
12	6	32	8	Сан. узел	1.15*1.52	1.8		1.8						2.75		
12	6	32	9	Лоджия	(5.66*1.44-(0.88*0.10))*0.5								4.0			
					Итого по помещению № 32	70.2	24.9	45.3					4.0			

		<b>KI</b>	ния п.			Площад	ць в кв.м,	, предназн	наченная	н под пом	ещения	01.0	)B,	Х	КИП	-H:-
laH.		(cH1)	зда: и т	Назначение	Формула подсчета площади		жилые			нежилы	e	ATP 1	онс анд	тен чер	ест Ван	вед оруд адъ
	¥	Теп	ану хни	частей помещения: жилая комната, канцелярское	по внутреннему обмеру		в том	числе		В ТОМ	числе	рое	алк вер рас	объ	Б М( Б30	803 3060 10III
Литера по плану	Этаж	Номер помещения	Номер по плану здания комнаты, кухни и т.п.	помещение, классная комната, больничная палата, кухня, коридор и т.п.		Общая	жилая	вспомога- тельная	Общая	основная	вспомога- тельная	Общая площадь по (этажу, строению)	Площадь балконов, лоджий, веранд и террас	Высота помещения по внутр. обмеру	Площадь мест общего пользования	Самовольно возведенная или переоборудованная площадь
12	6	33	1	Прихожая	1.61*2.27	3.7		3.7						2.75		
12	6	33	2	Сан. узел	2.08*2.0	4.2		4.2						2.75		
12	6	33	3	Кухня	2.80*3.79	10.6		10.6						2.75		
12	6	33	4	Гостиная	5.19*4.28-(0.40*1.72)	21.5	21.5							2.75		
12	6	33	5	Лоджия	2.83*1.02*0.5								1.5			
					Итого по помещению № 33	40.0	21.5	18.5					1.5			
12	6	34	1	Прихожая	2.07*1.96	4.1		4.1						2.75		
12	6	34	2	Жилая комната	5.19*2.91-(0.60*2.20)	13.8	13.8							2.75		
12	6	34	3	Кухня	6.69*3.0+(2.76*2.20)- (0.70*0.11)	26.1		26.1						2.75		
12	6	34	4	Сан. узел	2.03*2.05	4.2		4.2						2.75		
12	6	34	5	Балкон	3.30*1.0*0.3								1.0			
					Итого по помещению № 34	48.2	13.8	34.4					1.0			
12	6	35	1	Прихожая	4.57*1.96+(1.12*0.41)	9.4		9.4						2.75		
12	6	35	2	Жилая комната	3.18*4.84-(2.06*0.91)	13.5	13.5							2.75		
12	6	35	3	Ванная	1.89*2.12	4.0		4.0						2.75		
12	6	35	4	Сан. узел	1.89*0.99	1.9		1.9						2.75		
12	6	35	5	Кухня	4.90*3.34-(1.91*0.28)	15.8		15.8						2.75		
12	6	35	6	Жилая комната	3.19*4.91-(0.58*0.11)	15.6	15.6							2.75		
12	6	35	7	Балкон	3.0*1.0*0.3								0.9			
					Итого по помещению № 35	60.2	29.1	31.1					0.9			
12	6	135	1	Жилая комната	5,8*5,39-1,1*0,11-2,54*2,17- 1,79*0,37-2,02*2,48	19.9	19.9							2.75		
12	6	135	2	Ванная	2,03*2,0	4.1		4.1						2.75		
12	6	135	3	Кухня-ниша	2,02*2,48	5.0		5.0						2.75		
12	6	135	4	Лоджия	3,0*1,0*0,5								1.5			

>		KI.	ния			Площад	ць в кв.м,	, предназі	наченная	под пом	ещения	9.6	)B,	У	ВИП	-O)
іан		ен	здания гит.п.	Назначение	Формула подсчета площади по внутреннему обмеру		жилые			нежилы	e	ATP 1	анд	цен чер	ecT BaE	вед оруд адъ
E C	¥	шә	плану з кухни	частей помещения: жилая комната, канцелярское	по внутреннему оомеру		в том	числе		в том	числе	Ща 200	алк вер рас	меп объ	ь М Б30	B03 2066 10III
Литера по плану	Этаж	Номер помещения	Номер по плану здания комнаты, кухни и т.п.	помещение, классная комната, больничная палата, кухня, коридор и т.п.		Общая	жилая	вспомога- тельная	Общая	основная	вспомога- тельная	Общая площадь по (этажу, строению)	Площадь балконов, лоджий, веранд и террас	Высота помещения по внутр. обмеру	Площадь мест общего пользования	Самовольно возведен- ная или переоборудо- ванная площадь
					Итого по помещению № 135	29.0	19.9	9.1					1.5			
12	6	136	1	Прихожая	1,69*2,48+1,52*5,32+1,32*2, 02	14.9		14.9						2.75		
12	6	136	2	Жилая комната	5,39*3,47-0,56*0,1	18.6	18.6							2.75		
12	6	136	3	Кухня	3,35*4,96+3,38*0,08- 0,05*0,10	16.8		16.8						2.75		
12	6	136	4	Сан. узел	1,88*1,0	1.9		1.9						2.75		
12	6	136	5	Ванная	2,23*1,88	4.2		4.2						2.75		
12	6	136	6	Жилая комната	3,31*3,56	11.8	11.8							2.75		
12	6	136	7	Жилая комната	3,67*4,91	18.0	18.0							2.75		
12	6	136	8	Кладовая	1,57*2,45	3.8		3.8						2.75		
12	6	136	9	Балкон	4,0*1,0*0,3								1.2			
12	6	136	10	Лоджия	3,04*1,0*0,5								1.5			
					Итого по помещению № 136	90.0	48.4	41.6					2.7			
12	6	137	1	Прихожая	1,61*2,84	4.6		4.6						2.75		
12	6	137	2	Ванная	0,63*1,91+0,78*1,94+0,63*2,	4.2		4.2						2.75		
12	6	137	3	Жилая комната	1,43*0,72+3,77*4,09	16.4	16.4							2.75		
12	6	137	4	Кухня	3,69*3,45-0,27*1,77	12.3		12.3						2.75		
12	6	137	5	Гардеробная	2,03*1,61	3.3		3.3						2.75		
12	6	137	6	Лоджия	3,15*1,0*0,5								1.6			
					Итого по помещению № 137	40.8	16.4	24.4					1.6			
12	6	138	1	Прихожая	4,03*1,48+1,08*0,28	6.4		6.4						2.75		
12	6	138	2	Ванная	2,79*1,61+0,72*0,27	4.7		4.7						2.75		
12	6	138	3	Кухня	5,79*3,42+0,4*2,83+2,66*1,1	23.9		23.9						2.75		
				,	2			25.5						2.,0		

		КИ	ния			Площад	ць в кв.м,	, предназ	наченная	я под пом	ещения	0)	ов, 1	ия У	КИН	-сн-
Іан		[eH]	3да гил	Назначение частей помещения:	Формула подсчета площади по внутреннему обмеру		жилые			нежиль	ie	ATP HIMI	анд	цен мер	ect Bal	вед ору,
0 11	¥	чеп	ану хні	жилая комната, канцелярское	по внутреннему оомеру		в том	числе		в том	числе	рое	алк вер рас	ме <u>г</u> 061	ь м 1Б3С	BO3 e06
Литера по плану	Этаж	Номер помещения	Номер по плану здания комнаты, кухни и т.п.	помещение, классная ком- ната, больничная палата, кухня, коридор и т.п.		Общая	жилая	вспомога- тельная	Общая	основная	вспомога- тельная	Общая площадь по (этажу, строению)	Площадь балконов, лоджий, веранд и террас	Высота помещения по внутр. обмеру	Площадь мест общего пользования	Самовольно возведен- ная или переоборудо- ванная площадь
12	6	138	4	Жилая комната	2,98*4,07+1,80*0,4	12.9	12.9							2.75		
12	6	138	5	Гардеробная	1,80*1,49	2.7		2.7						2.75		
12	6	138	6	Лоджия	2,77*1,0*0,5								1.4			
					Итого по помещению № 138	50.6	12.9	37.7					1.4			
12	6	139	1	Прихожая	3,08*1,67	5.1		5.1						2.75		
12	6	139	2	Сан. узел	2,48*1,9	4.7		4.7						2.75		
12	6	139	3	Кухня	5,78*3,23+2,04*0,52+0,26*2, 93+0,24*3,53	21.3		21.3						2.75		
12	6	139	4	Жилая комната	2,96*4,46-1,21*0,60	12.5	12.5							2.75		
12	6	139	5	Сан. узел	1,35*1,43	1.9		1.9						2.75		
12	6	139	6	Коридор	1,09*2,06	2.2		2.2						2.75		
12	6	139	7	Лоджия	3,04*1,0*0,5								1.5			
					Итого по помещению № 139	47.7	12.5	35.2					1.5			
12	6	140	1	Прихожая	3,65*1,52+1,08*0,74	6.4		6.4						2.75		
12	6	140	2	Жилая комната	3,82*3,10+0,42*1,08	12.3	12.3							2.75		
12	6	140	3	Ванная	1,86*2,40	4.5		4.5						2.75		
12	6	140	4	Кухня	4,14*5,63	23.3		23.3						2.75		
12	6	140	5	Лоджия	3,17*1,0*0,5								1.6			
12	6	140	6	Балкон	2,85*1,02*0.3								0.9			
					Итого по помещению № 140	46.5	12.3	34.2					2.5			
12	6	141	1	Жилая комната	5,38*2,96+2,56*3,31- 1,1*0,11-1,72*2,96	19.2	19.2							2.75		
12	6	141	2	Ванная	2,17*1,92	4.2		4.2						2.75		
12	6	141	3	Кухня-ниша	1,72*2,96	5.1		5.1						2.75		
12	6	141	4	Балкон	3,06*1,0*0,3								0.9			
					Итого по помещению № 141	28.5	19.2	9.3					0.9			

>		ВИ	здания гит.п.			Площа	ць в кв.м	, предназі	наченная	н под пом	ещения	0)	)B, (	ия У	КИІ	-сн-
— пан		[ен]	зда ги т	Назначение	Формула подсчета площади по внутреннему обмеру		жилые			нежиль	ie	TIP THE	анд	цен	ecT BaF	вед рруд адъ
	¥	шэ	ану хни	частей помещения: жилая комната, канцелярское	по внутреннему оомеру		в том	числе		в том	числе	Ща 20е	алк вер рас	меп	ь М Б30	803 306(
Литера по плану	Этаж	Номер помещения	Номер по плану здания комнаты, кухни и т.п.	помещение, классная ком- ната, больничная палата, кухня, коридор и т.п.		Общая	жилая	вспомога- тельная	Общая	основная	вспомога- тельная	Общая площадь по (этажу, строению)	Площадь балконов, лоджий, веранд и террас	Высота помещения по внутр. обмеру	Площадь мест общего пользования	Самовольно возведен- ная или переоборудо- ванная площадь
12	6	142	1	Прихожая	1,63*2,39-1,11*0,4	3.4		3.4						2.75		
12	6	142	2	Ванная	2,12*1,92	4.1		4.1						2.75		
12	6	142	3	Кухня	3,02*3,29	9.9		9.9						2.75		
12	6	142	4	Жилая комната	5,0*0,81+5,52*1,95+0,4*3,77	16.4	16.4	7.7						2.75		
12	U	172	7	килия компата	+0,5*0,24	10.4	10.4							2.73		
12	6	142	5	Балкон	3,01*1,0*0,3								0.9			
					Итого по помещению № 142	33.8	16.4	17.4					0.9			
12	6		30	Лестничная клетка	6.40*2.30										14.7	
12	6		31	Балкон	6.77*1.20										8.1	
12	6		32	Лифтовый холл	4.81*1.70-(0.28*0.47)									2.75	8.1	
12	6		33	Коридор	14.65*1.50+(1.53*2.10)+(5.50 *1.52)									2.75	33.6	
12	6		34	Техническое помещение	2.03*1.99-(0.39*0.48)- (1.56*0.65)									2.75	2.8	
12	6		121	Лестница	2,3*6,4									2.75	14.7	
12	6		122	Балкон	6,77*1,2									2.75	8.1	
12	6		123	Лифтовый холл	4,81*1,7-0,47*0,28									2.75	8.1	
12	6		124	Коридор	1,55*2,1+21,24*1,52									2.75	35.5	
12	6		125	Техническое помещение	2,01*0,49+1,56*0,83+0,55*1, 17									2.75	2.9	
					Итого по этажу	675.7	277.9	397.8				812.3	24.1		136.6	

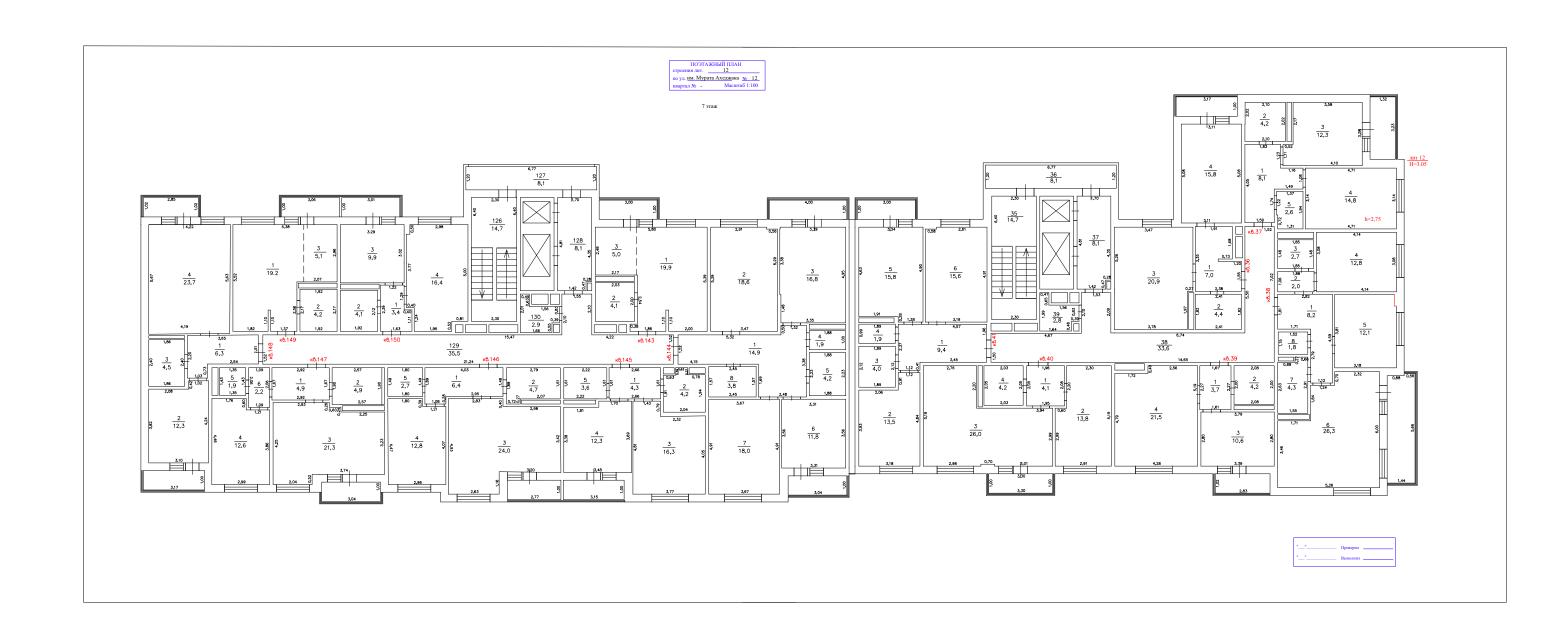


>		KI.	плану здания кухни и т.п.			Площад	ць в кв.м,	предназн	наченная	под пом	ещения	010	)B,	ия У	ВИІ	-оі
пан		(eHI	зда ги т	Назначение	Формула подсчета площади		жилые			нежилы	ie	HATE HATE	онс анд	цен чер	ecT BaE	вед эруд адъ
11 0	¥	Теп	ану хни	частей помещения: жилая комната, канцелярское	по внутреннему обмеру		в том	числе		в том	числе	рое	алк вер рас	меп	ь м 1530	B03 206( 10III
Литера по плану	Этаж	Номер помещения	Номер по плану комнаты, кухни	помещение, классная ком- ната, больничная палата, кухня, коридор и т.п.		Общая	жилая	вспомога- тельная	Общая	основная	вспомога- тельная	Общая площадь по (этажу, строению)	Площадь балконов, лоджий, веранд и террас	Высота помещения по внутр. обмеру	Площадь мест общего пользования	Самовольно возведен- ная или переоборудо- ванная площадь
12	7	36	1	Прихожая	2.38*3.35-(0.73*0.12)- (1.79*0.47)	7.0		7.0						2.75		
12	7	36	2	Сан. узел	2.41*1.82	4.4		4.4						2.75		
12	7	36	3	Кухня	4.07*5.26-(0.27*1.97)	20.9		20.9						2.75		
12	7	36	4	Жилая комната	5.08*3.11	15.8	15.8							2.75		
12	7	36	5	Лоджия	3.17*1.0*0.5								1.6			
					Итого по помещению № 36	48.1	15.8	32.3					1.6			
12	7	37	1	Прихожая	1.50*4.05+(1.08*1.16)+(0.33* 2.31)	8.1		8.1						2.75		
12	7	37	2	Сан. узел	2.10*2.02	4.2		4.2						2.75		
12	7	37	3	Кухня	3.28*3.58+(0.52*1.11)	12.3		12.3						2.75		
12	7	37	4	Жилая комната	4.71*3.14	14.8	14.8							2.75		
12	7	37	5	Кладовая	1.94*1.37-(0.72*0.06)	2.6		2.6						2.75		
12	7	37	6	Лоджия	3.23*1.32*0.5								2.1			
					Итого по помещению № 37	42.0	14.8	27.2					2.1			
12	7	38	1	Прихожая	2.82*1.81+(2.79*1.12)	8.2		8.2						2.75		
12	7	38	2	Прихожая	1.06*1.88	2.0		2.0						2.75		
12	7	38	3	Сан. узел	1.85*1.48	2.7		2.7						2.75		
12	7	38	4	Жилая комната	4.14*3.08	12.8	12.8							2.75		
12	7	38	5	Жилая комната	3.18*3.81-(0.61*0.11)	12.1	12.1							2.75		
12	7	38	6	Кухня	5.25*3.46+(3.56*1.84)+(2.32* 0.70)	26.3		26.3						2.75		
12	7	38	7	Ванная	2.91*1.55-(0.88*0.27)	4.3		4.3						2.75		
12	7	38	8	Сан. узел	1.52*1.15	1.8		1.8						2.75		
12	7	38	9	Лоджия	(5.66*1.44-(0.88*0.10))*0.5								4.0			
					Итого по помещению № 38	70.2	24.9	45.3					4.0			

>		ВИ	ния			Площад	ць в кв.м.	, предназ	наченная	н под пом	ещения	96	ЭВ, I	ия У	КИН	- ф
Тан		leH	зда ги т	Назначение частей помещения:	Формула подсчета площади по внутреннему обмеру		жилые			нежиль	ie	HIM	анд	цен мер	ecT Bal	звед ору,
11 0	¥		ану хні	частей помещения: жилая комната, канцелярское	по внутреннему оомеру		в том	числе		в том	числе	рое	алк вер рас	Mer 061	ь м 1530	BO3 206,
Литера по плану	Этаж	Номер помещения	Номер по плану здания комнаты, кухни и т.п.	помещение, классная ком- ната, больничная палата, кухня, коридор и т.п.		Общая	жилая	вспомога- тельная	Общая	основная	вспомога- тельная	Общая площадь по (этажу, строению)	Площадь балконов, лоджий, веранд и террас	Высота помещения по внутр. обмеру	Площадь мест общего пользования	Самовольно возведенная или переоборудованная площадь
12	7	39	1	Прихожая	1,61*2,27	3.7		3.7						2.75		
12	7	39	2	Сан. узел	2.08*2.0	4.2		4.2						2.75		
12	7	39	3	Кухня	3.79*2.80	10.6		10.6						2.75		
12	7	39	4	Жилая комната	5.19*4.28-(1.72*0.40)	21.5	21.5							2.75		
12	7	39	5	Лоджия	1.02*2.83*0.5								1.5			
					Итого по помещению № 39	40.0	21.5	18.5					1.5			
12	7	40	1	Прихожая	2.07*1.96	4.1		4.1						2.75		
12	7	40	2	Жилая комната	5.19*2.91-(2.20*0.60)	13.8	13.8							2.75		
12	7	40	3	Кухня	2.99*6.69+(2.76*2.20)-	26.0		26.0						2.75		
					(0.70*0.11)											
12	7	40	4	Сан. узел	2.03*2.05	4.2		4.2						2.75		
12	7	40	5	Балкон	3.30*1.0*0.3								1.0			
					Итого по помещению № 40	48.1	13.8	34.3					1.0			
12	7	41	1	Прихожая	1.96*4.57+(0.41*1.12)	9.4		9.4						2.75		
12	7	41	2	Жилая комната	4.84*3.18-(2.06*0.91)	13.5	13.5							2.75		
12	7	41	3	Ванная	1.89*2.12	4.0		4.0						2.75		
12	7	41	4	Сан. узел	1.89*0.99	1.9		1.9						2.75		
12	7	41	5	Кухня	3.34*4.90-(1.91*0.28)	15.8		15.8						2.75		
12	7	41	6	Жилая комната	3.19*4.91-(0.58*0.11)	15.6	15.6							2.75		
12	7	41	7	Балкон	1.0*3.0*0.3								0.9			
					Итого по помещению № 41	60.2	29.1	31.1					0.9			
12	7	143	1	Жилая комната	5,8*5,39-1,1*0,11-2,54*2,17- 1,79*0,37-2,02*2,48	19.9	19.9							2.75		
12	7	143	2	Ванная	2,03*2,0	4.1		4.1						2.75		
12	7	143	3	Кухня-ниша	2,02*2,48	5.0		5.0						2.75		
12	7	143	4	Лоджия	3,0*1,0*0,5								1.5			

>		КИ	ния			Площадь в кв.м, предназначенная под помеще площади жилые нежилые								ия	КИН	(ен-
Тан		Тен	зда 1 и 1	Назначение частей помещения:	Формула подсчета площади по внутреннему обмеру		жилые			нежиль	ie	E THIN	анд	цен	ect	вед ору, адъ
0 11	¥	чеп	ану ′хни	частей помещения. жилая комната, канцелярское	по внутреннему оомеру		в том	числе		в том	числе	рое	Sanik Bep	меі 06	ь м 1530	BO3 606 10111
Литера по плану	Этаж	Номер помещения	Номер по плану здания комнаты, кухни и т.п.	помещение, классная ком- ната, больничная палата, кухня, коридор и т.п.		Общая	жилая	вспомога- тельная	Общая	основная	вспомога- тельная	Общая площадь по (этажу, строению)	Площадь балконов, лоджий, веранд и террас	Высота помещения по внутр. обмеру	Площадь мест общего пользования	Самовольно возведен- ная или переоборудо- ванная площадь
					Итого по помещению № 143	29.0	19.9	9.1					1.5			
12	7	144	1	Прихожая	1,69*2,48+1,52*5,32+1,32*2, 02	14.9		14.9						2.75		
12	7	144	2	Жилая комната	5,39*3,47-0,56*0,1	18.6	18.6							2.75		
12	7	144	3	Кухня	3,35*4,96+3,38*0,08- 0,05*0,10	16.8		16.8						2.75		
12	7	144	4	Сан. узел	1,88*1,0	1.9		1.9						2.75		
12	7	144	5	Ванная	2,23*1,88	4.2		4.2						2.75		
12	7	144	6	Жилая комната	3,31*3,56	11.8	11.8							2.75		
12	7	144	7	Жилая комната	3,67*4,91	18.0	18.0							2.75		
12	7	144	8	Кладовая	1,57*2,45	3.8		3.8						2.75		
12	7	144	9	Балкон	4,0*1,0*0,3								1.2			
12	7	144	10	Лоджия	3,04*1,0*0,5								1.5			
					Итого по помещению № 144	90.0	48.4	41.6					2.7			
12	7	145	1	Прихожая	1,61*2,66	4.3		4.3						2.75		
12	7	145	2	Ванная	0,63*1,91+0,78*1,94+0,63*2,	4.2		4.2						2.75		
12	7	145	3	Жилая комната	2,32*4,05+1,43*4,81	16.3	16.3							2.75		
12	7	145	4	Кухня	3,48*3,38+1,7*0,3	12.3		12.3						2.75		
12	7	145	5	Гардеробная	2,22*1,61	3.6		3.6						2.75		
12	7	145	6	Лоджия	3,15*1,0*0.5								1.6			
					Итого по помещению № 145	40.7	16.3	24.4					1.6			
12	7	146	1	Прихожая	4,03*1,48+1,08*0,28	6.4		6.4						2.75		
12	7	146	2	Ванная	2,79*1,61+0,72*0,27	4.7		4.7						2.75		
12	7	146	3	Кухня	5,81*3,42+0,4*2,83+2,63*1,1 6	24.0		24.0						2.75		

>		KI.	плану здания кухни и т.п.			Площад	ць в кв.м,	предназн	аченная	ещения	00)	. В,	ия У	ВИІ	-ој	
ан		(eH)	зда ги т	Назначение	Формула подсчета площади	милые в том числе				нежилы	e	ДБ 1	анд	цен	ecT BaE	вед оруд адъ
	¥	чеп	ану хни	частей помещения: жилая комната, канцелярское	по внутреннему обмеру		в том	числе		в том	числе	рое	алк вер рас	объ	ь М 1530	803 2066 10II
Литера по плану	Этаж	Номер помещения	Номер по плану комнаты, кухни	помещение, классная комната, больничная палата, кухня, коридор и т.п.		Общая	жилая	вспомога- тельная	Общая	основная	вспомога- тельная	Общая площадь по (этажу, строению)	Площадь балконов, лоджий, веранд и террас	Высота помещения по внутр. обмеру	Площадь мест общего пользования	Самовольно возведенная или переоборудованная площадь
12	7	146	4	Жилая комната	2,98*4,07+1,80*0,39	12.8	12.8							2.75		
12	7	146	5	Гардеробная	1,80*1,49	2.7		2.7						2.75		
12	7	146	6	Лоджия	2,77*1,0*0,5								1.4			
					Итого по помещению № 146	50.6	12.8	37.8					1.4			
12	7	147	1	Прихожая	2,92*1,67	4.9		4.9						2.75		
12	7	147	2	Сан. узел	2,57*1,9	4.9		4.9						2.75		
12	7	147	3	Кухня	5,78*3,23+2,04*0,52+0,26*2, 93+0,24*3,53	21.3		21.3						2.75		
12	7	147	4	Жилая комната	2,99*4,46-1,21*0,60	12.6	12.6							2.75		
12	7	147	5	Сан. узел	1,35*1,43	1.9		1.9						2.75		
12	7	147	6	Коридор	1,09*2,06	2.2		2.2						2.75		
12	7	147	7	Лоджия	3,04*1,0*0.5								1.5			
					Итого по помещению № 147	47.8	12.6	35.2					1.5			
12	7	148	1	Прихожая	3,65*1,51+1,03*0,73	6.3		6.3						2.75		
12	7	148	2	Жилая комната	3,82*3,10+0,42*1,02	12.3	12.3							2.75		
12	7	148	3	Ванная	1,86*2,40	4.5		4.5						2.75		
12	7	148	4	Кухня	4,2*5,65	23.7		23.7						2.75		
12	7	148	5	Лоджия	3,17*1,0*0,5								1.6			
12	7	148	6	Балкон	2,85*1,02*0,3								0.9			
					Итого по помещению № 148	46.8	12.3	34.5					2.5			
12	7	149	1	Жилая комната	5,38*2,96+2,56*3,31- 1,1*0,11-1,72*2,96	19.2	19.2							2.75		
12	7	149	2	Ванная	2,17*1,92	4.2		4.2						2.75		
12	7	149	3	Кухня-ниша	1,72*2,96	5.1		5.1						2.75		
12	7	149	4	Балкон	3,06*1,0*0,3								0.9			
					Итого по помещению № 149	28.5	19.2	9.3					0.9			

>		КИ	здания гит.п.			Площа	ць в кв.м	ещения	0)	)В, Ц	ия У	КИН	-сн-			
пан		IcH	зда ги т	Назначение	Формула подсчета площади по внутреннему обмеру		жилые			нежиль	іе	TIP ]	анд	цен мер	ecT BaF	вед оруд
C	¥	len	хни хни	частей помещения: жилая комната, канцелярское	по внутреннему оомеру		в том	числе		в том	числе	Ща 20е	алк вер рас	меп	ь М Б30	803 306(
Литера по плану	Этаж	Номер помещения	Номер по плану здани комнаты, кухни и т.п.	помещение, классная ком- ната, больничная палата, кухня, коридор и т.п.		Общая	жилая	вспомога- тельная	Общая	основная	вспомога- тельная	Общая площадь по (этажу, строению)	Площадь балконов, лоджий, веранд и террас	Высота помещения по внутр. обмеру	Площадь мест общего пользования	Самовольно возведен- ная или переоборудо- ванная площадь
12	7	150	1	Прихожая	1,63*2,39-1,29*0,4	3.4		3.4						2.75		
12	7		2	Ванная	2,12*1,92	4.1		4.1						2.75		
12	7		3	Кухня	3,02*3,29	9.9		9.9						2.75		
12	7		4	Жилая комната	5,0*0,81+5,52*1,95+0,4*3,77	16.4	16.4	7.7						2.75		
12	7	150	5	Балкон	3,01*1,0*0,3								0.9			
					Итого по помещению № 150	33.8	16.4	17.4					0.9			
12	7		35	Лестничная клетка	6.40*2.30										14.7	
12	7		36	Балкон	1.20*6.77										8.1	
12	7		37	Лифтовый холл	4.81*1.70-(0.28*0.47)									2.75	8.1	
12	7		38	Коридор	14.65*1.50+(2.10*1.53)+(1.52 *5.50)									2.75	33.6	
12	7		39	Техническое помещение	2.03*1.99-(0.39*0.48)- (1.56*0.65)									2.75	2.8	
12	7	1	126	Лестница	2,3*6,4									2.75	14.7	
12	7	1	127	Балкон	6,77*1,2									2.75	8.1	
12	7	1	128	Лифтовый холл	1,7*4,81-0,47*0,28									2.75	8.1	
12	7	1	129	Коридор	1,10*1,55+21,24*1,52									2.75	35.5	
12	7	1	130	Техническое помещение	2,01*0,49+1,56*0,83+0,55*1, 17									2.75	2.9	
					Итого по этажу	675.8	277.8	398.0				812.4	24.1		136.6	

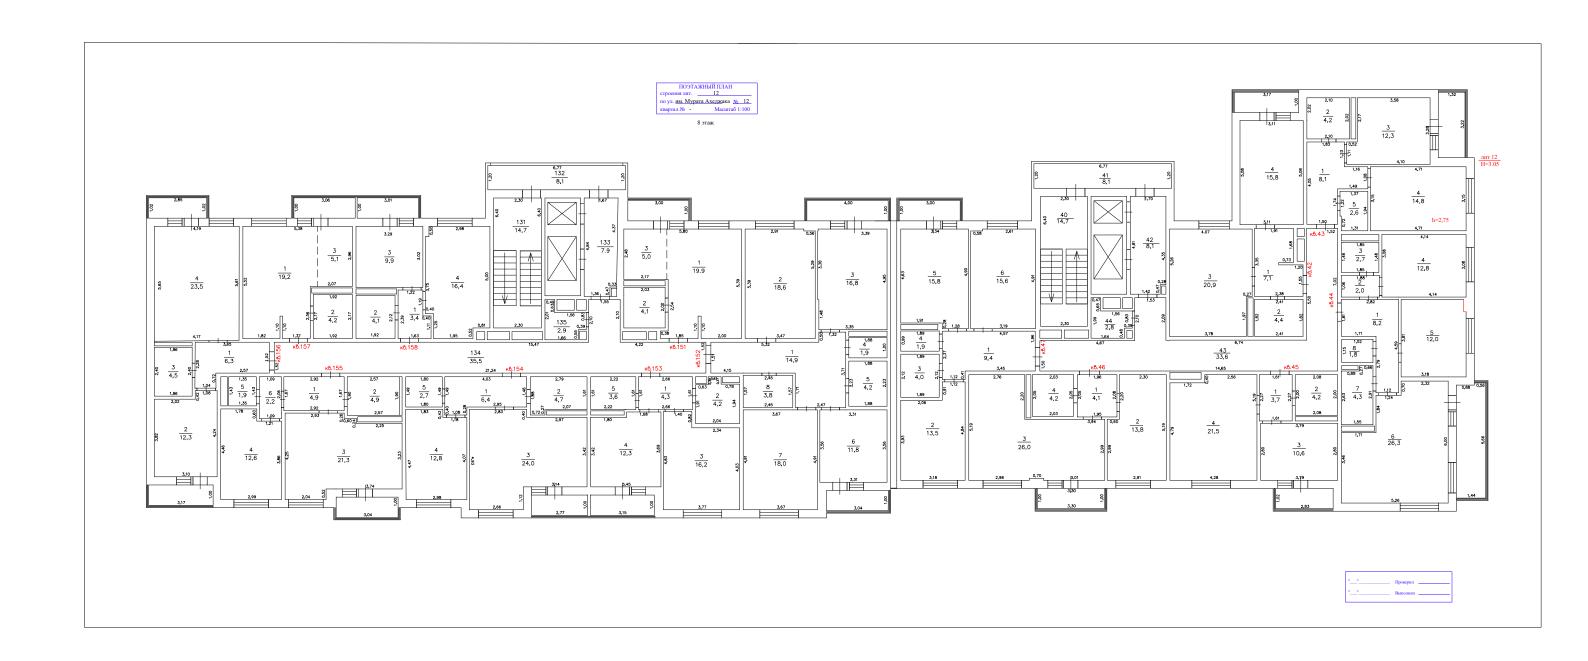


ну		КИН	ания т.п.	Назначение	Фотоглана	Площад		предназі	наченная	под пом		. ПО ПЮ)	нов,	ния ру	т	ден- удо- ъ
ша		Ще	у зд ни и	назначение частей помещения:	Формула подсчета площади по внутреннему обмеру		жилые			нежилы		ады	IKOI ipar	эще бме	Mec 30B2	33Ве бор щад
101	Этаж	ЭМе	лан сухь	жилая комната, канцелярское помещение, классная ком-		_	В ТОМ		<b></b>		числе	поп Тро	бал , ве ppa	оме	416 3116	0 BC
Литера по плану	Æ	Номер помещения	Номер по плану здания комнаты, кухни и т.п.	ната, больничная палата, кухня, коридор и т.п.		Общая	жилая	вспомога- тельная	Общая	основная	вспомога- тельная	Общая площадь по (этажу, строению)	Площадь балконов, лоджий, веранд и террас	Высота помещения по внутр. обмеру	Площадь мест общего пользования	Самовольно возведенная или переоборудованная площадь
12	8	42	1	Прихожая	2.38*3.35-(0.73*0.12)- (1.74*0.47)	7.1		7.1						2.75		
12	8	42	2	Сан. узел	1.82*2.41	4.4		4.4						2.75		
12	8	42	3	Кухня	4.07*5.26-(1.97*0.27)	20.9		20.9						2.75		
12	8	42	4	Жилая комната	5.08*3.11	15.8	15.8							2.75		
12	8	42	5	Лоджия	3.17*1.0*0.5								1.6			
					Итого по помещению № 42	48.2	15.8	32.4					1.6			
12	8	43	1	Прихожая	4.05*1.50+(1.16*1.08)+(0.33* 2.31)	8.1		8.1						2.75		
12	8	43	2	Сан. узел	2.10*2.02	4.2		4.2						2.75		
12	8	43	3	Кухня	3.58*3.28+(0.52*1.11)	12.3		12.3						2.75		
12	8	43	4	Жилая комната	4.71*3.15	14.8	14.8							2.75		
12	8	43	5	Кладовая	1.37*1.94-(0.72*0.06)	2.6		2.6						2.75		
12	8	43	6	Лоджия	3.22*1.32*0.5								2.1			
					Итого по помещению № 43	42.0	14.8	27.2					2.1			
12	8	44	1	Прихожая	2.82*1.81+(2.79*1.12)	8.2		8.2						2.75		
12	8	44	2	Прихожая	1.06*1.88	2.0		2.0						2.75		
12	8	44	3	Сан. узел	1.48*1.85	2.7		2.7						2.75		
12	8	44	4	Жилая комната	3.08*4.14	12.8	12.8							2.75		
12	8	44	5	Жилая комната	3.18*3.81-(0.60*0.12)	12.0	12.0							2.75		
12	8	44	6	Кухня	5.26*3.46+(2.32*0.70)+(1.83* 3.56)	26.3		26.3						2.75		
12	8	44	7	Ванная	2.91*1.55-(0.27*0.88)	4.3		4.3						2.75		
12	8	44	8	Сан. узел	1.15*1.52	1.8		1.8						2.75		
12	8	44	9	Лоджия	(5.66*1.44-(0.88*0.10))*0.5								4.0			
					Итого по помещению № 44	70.1	24.8	45.3					4.0			

>		ВИ	ния			Площад	ць в кв.м	, предназ	наченная	н под пом	ещения	010	)В, I	ия У	КИН	-сн-
Тан		leH	зда ги т	Назначение частей помещения:	Формула подсчета площади по внутреннему обмеру		жилые			нежиль	ie	HIM	анд	цен мер	ecT Bal	звед ору,
11 0	¥		ану хни	частей помещения: жилая комната, канцелярское	по внутреннему оомеру		в том	числе		в том	числе	рое	алк вер рас	Mer 061	ь м 1530	BO3 206,
Литера по плану	Этаж	Номер помещения	Номер по плану здания комнаты, кухни и т.п.	помещение, классная комната, больничная палата, кухня, коридор и т.п.		Общая	жилая	вспомога- тельная	Общая	основная	вспомога- тельная	Общая площадь по (этажу, строению)	Площадь балконов, лоджий, веранд и террас	Высота помещения по внутр. обмеру	Площадь мест общего пользования	Самовольно возведенная или переоборудованная площадь
12	8	45	1	Прихожая	1.61*2.27	3.7		3.7						2.75		
12	8	45	2	Сан. узел	2.08*2.0	4.2		4.2						2.75		
12	8	45	3	Кухня	2.80*3.79	10.6		10.6						2.75		
12	8	45	4	Зал	5.19*4.28-(0.40*1.72)	21.5	21.5							2.75		
12	8	45	5	Лоджия	2.83*1.02*0.5								1.5			
					Итого по помещению № 45	40.0	21.5	18.5					1.5			
12	8	46	1	Прихожая	2.07*1.96	4.1		4.1						2.75		
12	8	46	2	Жилая комната	5.19*2.91-(0.60*2.20)	13.8	13.8							2.75		
12	8	46	3	Кухня	6.69*2.99+(2.76*2.20)- (0.70*0.11)	26.0		26.0						2.75		
12	8	46	4	Сан. узел	2.03*2.05	4.2		4.2						2.75		
12	8	46	5	Балкон	3.30*1.0*0.3	7.2		7.2					1.0	2.13		
12	8	40	3	Валкон	Итого по помещению № 46	48.1	13.8	34.3					1.0			
12	8	47	1	Прихожая	4.57*1.96+(1.12*0.41)	9.4		9.4						2.75		
12	8	47	2	Жилая комната	3.18*4.84-(2.06*0.91)	13.5	13.5							2.75		
12	8	47	3	Ванная	1.89*2.12	4.0		4.0						2.75		
12	8	47	4	Сан. узел	1.89*0.99	1.9		1.9						2.75		
12	8	47	5	Кухня	4.90*3.34-(1.91*0.28)	15.8		15.8						2.75		
12	8	47	6	Жилая комната	3.19*4.91-(0.58*0.11)	15.6	15.6							2.75		
12	8	47	7	Балкон	3.0*1.0*0.3								0.9			
					Итого по помещению № 47	60.2	29.1	31.1					0.9			
12	8	151	1	Жилая комната	5,8*5,39-1,1*0,11-2,54*2,17- 1,79*0,37-2,02*2,48	19.9	19.9							2.75		
12	8	151	2	Ванная	2,03*2,0	4.1		4.1						2.75		
12	8	151	3	Кухня-ниша	2,02*2,48	5.0		5.0						2.75		
12	8	151	4	Лоджия	3,0*1,0*0,5								1.5			

>		КI	плану здания , кухни и т.п.			Площад	ць в кв.м,	предназі	наченная	под пом	ещения	010	JB,	ия У	КИІ	-оі
анг		(ени	зда и т	Назначение	Формула подсчета площади по внутреннему обмеру		жилые			нежилы	ie	HINE I	онс анд	цен лер	ecT BaH	вед оруд адъ
LII C	¥	шә	ану хни	частей помещения: жилая комната, канцелярское	по внутреннему оомеру		в том	числе		в том	числе	Ща 20е	алк вер рас	меп объ	ь М ъзо	803 3066
Литера по плану	Этаж	Номер помещения	Номер по плану комнаты, кухни	помещение, классная комната, больничная палата, кухня, коридор и т.п.		Общая	жилая	вспомога- тельная	Общая	основная	вспомога- тельная	Общая площадь по (этажу, строению)	Площадь балконов, лоджий, веранд и террас	Высота помещения по внутр. обмеру	Площадь мест общего пользования	Самовольно возведен- ная или переоборудо- ванная площадь
					Итого по помещению № 151	29.0	19.9	9.1					1.5			
12	8	152	1	Прихожая	1,71*2,47+1,51*5,32+1,32*2,	14.9		14.9						2.75		
					02											
12	8	152	2	Жилая комната	5,39*3,47-0,56*0,1	18.6	18.6							2.75		
12	8	152	3	Кухня	3,35*4,96+3,38*0,08- 0,05*0,10	16.8		16.8						2.75		
12	8	152	4	Сан. узел	1,88*1,0	1.9		1.9						2.75		
12	8	152	5	Ванная	2,23*1,88	4.2		4.2						2.75		
12	8	152	6	Жилая комната	3,31*3,56	11.8	11.8							2.75		
12	8	152	7	Жилая комната	3,67*4,91	18.0	18.0							2.75		
12	8	152	8	Кладовая	1,57*2,45	3.8		3.8						2.75		
12	8	152	9	Балкон	4,0*1,0*0,3								1.2			
12	8	152	10	Лоджия	3,04*1,0*0.5								1.5			
					Итого по помещению № 152	90.0	48.4	41.6					2.7			
12	8	153	1	Прихожая	1,61*2,66	4.3		4.3						2.75		
12	8	153	2	Ванная	0,63*1,91+0,78*1,94+0,63*2,	4.2		4.2						2.75		
12	8	153	3	Жилая комната	2,34*4,03+1,4*4,83	16.2	16.2							2.75		
12	8	153	4	Кухня	3,45*3,42+1,68*0,29	12.3		12.3						2.75		
12	8	153	5	Гардеробная	2,22*1,61	3.6		3.6						2.75		
12	8	153	6	Лоджия	3,15*1,0*0,5								1.6			
					Итого по помещению № 153	40.6	16.2	24.4	· · · · ·				1.6			
12	8	154	1	Прихожая	4,03*1,48+1,08*0,28	6.4		6.4						2.75		
12	8	154	2	Ванная	2,79*1,61+0,72*0,27	4.7		4.7						2.75		
12	8	154	3	Кухня	5,81*3,42+0,4*2,83+2,66*1,1 2	24.0		24.0						2.75		

		КИ	ния			Площадь в кв.м, предназначенная под помещен в жилые нежилые							ов, 1	ия У	КИН	-сн-
Іан		[eH]	3да	Назначение частей помещения:	Формула подсчета площади по внутреннему обмеру		жилые			нежиль	іе	HINI	анд	иен иер	ecT Bal	вед адъ
0 11	¥	чеп	ану Хні	жилая комната, канцелярское	по внутреннему оомеру		в том	числе		в том	числе	рое	алк вер рас	мет об	ь м 1530	B03 e060
Литера по плану	Этаж	Номер помещения	Номер по плану здания комнаты, кухни и т.п.	помещение, классная ком- ната, больничная палата, кухня, коридор и т.п.		Общая	жилая	вспомога- тельная	Общая	основная	вспомога- тельная	Общая площадь по (этажу, строению)	Площадь балконов, лоджий, веранд и террас	Высота помещения по внутр. обмеру	Площадь мест общего пользования	Самовольно возведенная или переоборудованная площадь
12	8	154	4	Жилая комната	2,98*4,47-1,18*0,42	12.8	12.8							2.75		
12	8	154	5	Гардеробная	1,80*1,49	2.7		2.7						2.75		
12	8	154	6	Лоджия	2,77*1,0*0,5								1.4			
					Итого по помещению № 154	50.6	12.8	37.8					1.4			
12	8	155	1	Прихожая	2,92*1,67	4.9		4.9						2.75		
12	8	155	2	Сан. узел	2,57*1,9	4.9		4.9						2.75		
12	8	155	3	Кухня	5,78*3,23+2,04*0,52+0,26*2, 93+0,24*3,53	21.3		21.3						2.75		
12	8	155	4	Жилая комната	2,99*4,46-1,21*0,60	12.6	12.6							2.75		
12	8	155	5	Сан. узел	1,35*1,43	1.9		1.9						2.75		
12	8	155	6	Коридор	1,09*2,06	2.2		2.2						2.75		
12	8	155	7	Лоджия	3,04*1,0*0,5								1.5			
					Итого по помещению № 155	47.8	12.6	35.2					1.5			
12	8	156	1	Прихожая	3,65*1,52+1,04*0,72	6.3		6.3						2.75		
12	8	156	2	Жилая комната	3,82*3,10+0,42*1,08	12.3	12.3							2.75		
12	8	156	3	Ванная	1,86*2,40	4.5		4.5						2.75		
12	8	156	4	Кухня	4,18*5,63	23.5		23.5						2.75		
12	8	156	5	Лоджия	3,17*1,0*0,5								1.6			
12	8	156	6	Балкон	2,85*1,02*0,3								0.9			
					Итого по помещению № 156	46.6	12.3	34.3					2.5			
12	8	157	1	Жилая комната	5,38*2,96+2,56*3,31- 1,1*0,11-1,72*2,96	19.2	19.2							2.75		
12	8	157	2	Ванная	2,17*1,92	4.2		4.2						2.75		
12	8	157	3	Кухня-ниша	1,72*2,96	5.1		5.1						2.75		
12	8	157	4	Балкон	3,06*1,0*0,3								0.9			
					Итого по помещению № 157	28.5	19.2	9.3					0.9			

>		ИЯ	здания гит.п.			Площа,	дь в кв.м	, предназі	ещения	0)	ЭВ, I	ия У	КИІ	-сн-		
пан		ен	зда ги т	Назначение	Формула подсчета площади по внутреннему обмеру		жилые			нежиль	ie	TIP THE	оно анд	цен	ecT BaF	вед оруд
C	¥	шэ	ану хни	частей помещения: жилая комната, канцелярское	по внутреннему оомеру		в том	числе		в том	числе	Ща 20е	алк вер	меп	ь М Б30	803 306(
Литера по плану	Этаж	Номер помещения	Номер по плану здани комнаты, кухни и т.п.	помещение, классная ком- ната, больничная палата, кухня, коридор и т.п.		Общая	жилая	вспомога- тельная	Общая	основная	вспомога- тельная	Общая площадь по (этажу, строению)	Площадь балконов, лоджий, веранд и террас	Высота помещения по внутр. обмеру	Площадь мест общего пользования	Самовольно возведен- ная или переоборудо- ванная площадь
12	8	158	1	Прихожая	1,62*2,39-1,19*0,4	3.4		3.4						2.75		
12	8	158	2	Ванная	2,12*1,92	4.1		4.1						2.75		
12	8	158	3	Кухня	3,02*3,29	9.9		9.9						2.75		
12	8	158	4	Жилая комната	5,0*0,81+5,52*1,95+0,4*3,77	16.4	16.4	7.7						2.75		
12	8	158	5	Балкон	3,01*1,0*0,3								0.9			
					Итого по помещению № 158	33.8	16.4	17.4					0.9			
12	8		40	Лестничная клетка	6.40*2.30										14.7	
12	8		41	Балкон	1.20*6.77										8.1	
12	8		42	Лифтовый холл	4.81*1.70-(0.28*0.47)									2.75	8.1	
12	8		43	Коридор	14.65*1.50+(2.10*1.53)+(1.52 *5.50)									2.75	33.6	
12	8		44	Техническое помещение	2.03*1.99-(0.39*0.48)- (1.56*0.65)	-								2.75	2.8	
12	8		131	Лестница	2,3*6,4									2.75	14.7	
12	8		132	Балкон	6,77*1,2										8.1	
12	8		133	Лифтовый холл	1,67*4,84-0,47*0,33									2.75	7.9	
12	8		134	Коридор	1,55*2,1+21,24*1,52									2.75	35.5	
12	8		135	Техническое помещение	1,66*0,55+0,83*1,56+0,49*1, 46	-								2.75	2.9	
					Итого по этажу	675.5	277.6	397.9				811.9	24.1		136.4	

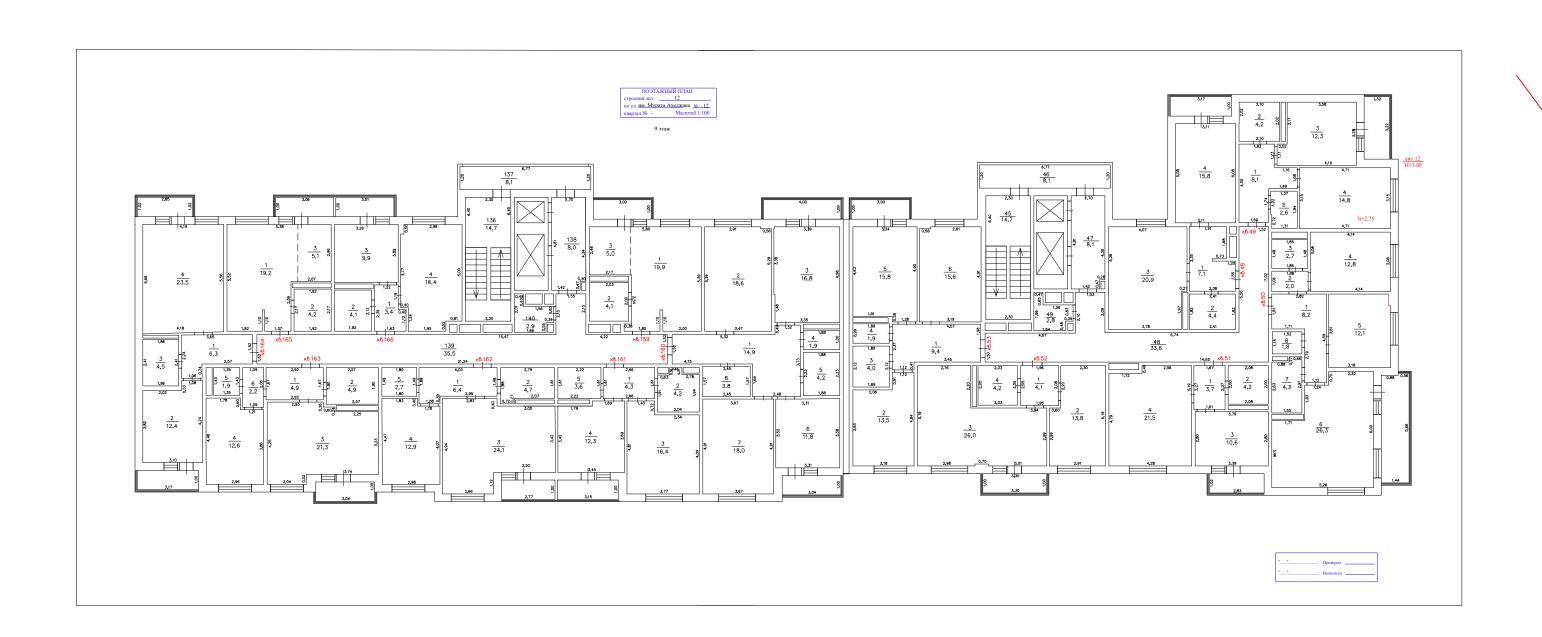


ну		КИН	ания т.п.	Назначение	Фотоглана	Площад		предназі	наченная	под пом		. ПО ПЮ)	нов,	ния ру	т	ден- удо- ъ
ша		H∈	у 3Д НИ И	назначение частей помещения:	Формула подсчета площади по внутреннему обмеру		жилые			нежилы		ады	IKOI ipar	эще	мес	33Ве бор щад
101	Этаж	ЭМе	лан сухь	жилая комната, канцелярское помещение, классная ком-		_	В ТОМ		<b></b>		числе	поп Тро	6ar , Be ppa	оме	416 3116	0 BC
Литера по плану	Æ	Номер помещения	Номер по плану здания комнаты, кухни и т.п.	ната, больничная палата, кухня, коридор и т.п.		Общая	жилая	вспомога- тельная	Общая	основная	вспомога- тельная	Общая площадь по (этажу, строению)	Площадь балконов, лоджий, веранд и террас	Высота помещения по внутр. обмеру	Площадь мест общего пользования	Самовольно возведенная или переоборудованная площадь
12	9	48	1	Прихожая	2.38*3.35-(0.73*0.12)- (1.74*0.47)	7.1		7.1						2.75		
12	9	48	2	Сан. узел	1.82*2.41	4.4		4.4						2.75		
12	9	48	3	Кухня	4.07*5.26-(1.97*0.27)	20.9		20.9						2.75		
12	9	48	4	Жилая комната	5.08*3.11	15.8	15.8							2.75		
12	9	48	5	Лоджия	3.17*1.0*0.5								1.6			
					Итого по помещению № 48	48.2	15.8	32.4					1.6			
12	9	49	1	Прихожая	4.05*1.50+(1.16*1.08)+(0.33* 2.31)	8.1		8.1						2.75		
12	9	49	2	Сан. узел	2.10*2.02	4.2		4.2						2.75		
12	9	49	3	Кухня	3.58*3.28+(0.52*1.11)	12.3		12.3						2.75		
12	9	49	4	Жилая комната	4.71*3.15	14.8	14.8							2.75		
12	9	49	5	Кладовая	1.37*1.94-(0.72*0.06)	2.6		2.6						2.75		
12	9	49	6	Лоджия	3.22*1.32*0.5								2.1			
					Итого по помещению № 49	42.0	14.8	27.2					2.1			
12	9	50	1	Прихожая	2.82*1.81+(2.79*1.12)	8.2		8.2						2.75		
12	9	50	2	Прихожая	1.06*1.88	2.0		2.0						2.75		
12	9	50	3	Сан. узел	1.48*1.85	2.7		2.7						2.75		
12	9	50	4	Жилая комната	3.08*4.14	12.8	12.8							2.75		
12	9	50	5	Жилая комната	3.18*3.81-(0.63*0.11)	12.1	12.1							2.75		
12	9	50	6	Кухня	5.26*3.46+(2.32*0.70)+(1.83* 3.56)	26.3		26.3						2.75		
12	9	50	7	Ванная	2.91*1.55-(0.27*0.88)	4.3		4.3						2.75		
12	9	50	8	Сан. узел	1.15*1.52	1.8		1.8						2.75		
12	9	50	9	Лоджия	(5.66*1.44-(0.88*0.10))*0.5								4.0			
					Итого по помещению № 50	70.2	24.9	45.3					4.0			

		K1	) плану здания I, кухни и т.п.			Площад	ць в кв.м,	, предназн	наченная	я под пом	ещения	9.0	)B,	Х	КИП	-H:-
laH.		(eHI)	зда: и т	Назначение	Формула подсчета площади		жилые			нежилы	e		онс анд	тен чер	ест Ван	вед оруд адъ
	¥	Теп	ану хни	частей помещения: жилая комната, канцелярское	по внутреннему обмеру		в том	числе		в том	числе	рое	алк вер рас	объ	Б М( Б30	803 3060 10III
Литера по плану	Этаж	Номер помещения	Номер по пля комнаты, ку	помещение, классная комната, больничная палата, кухня, коридор и т.п.		Общая	жилая	вспомога- тельная	Общая	основная	вспомога- тельная	Общая площадь по (этажу, строению)	Площадь балконов, лоджий, веранд и террас	Высота помещения по внутр. обмеру	Площадь мест общего пользования	Самовольно возведенная или переоборудованная площадь
12	9	51	1	Прихожая	1.61*2.27	3.7		3.7						2.75		
12	9	51	2	Сан. узел	2.08*2.0	4.2		4.2						2.75		
12	9	51	3	Кухня	2.80*3.79	10.6		10.6						2.75		
12	9	51	4	Жилая комната	5.19*4.28-(0.40*1.72)	21.5	21.5							2.75		
12	9	51	5	Лоджия	2.83*1.02*0.5								1.5			
					Итого по помещению № 51	40.0	21.5	18.5					1.5			
12	9	52	1	Прихожая	2.07*1.96	4.1		4.1						2.75		
12	9	52	2	Жилая комната	5.19*2.91-(0.60*2.20)	13.8	13.8							2.75		
12	9	52	3	Кухня	6.69*2.99+(2.76*2.20)- (0.70*0.11)	26.0		26.0						2.75		
12	9	52	4	Сан. узел	2.03*2.05	4.2		4.2						2.75		
12	9	52	5	Балкон	3.30*1.0*0.3								1.0			
					Итого по помещению № 52	48.1	13.8	34.3					1.0			
12	9	53	1	Прихожая	4.57*1.96+(1.12*0.41)	9.4		9.4						2.75		
12	9	53	2	Жилая комната	3.18*4.84-(2.06*0.91)	13.5	13.5							2.75		
12	9	53	3	Ванная	1.89*2.12	4.0		4.0						2.75		
12	9	53	4	Сан. узел	1.89*0.99	1.9		1.9						2.75		
12	9	53	5	Кухня	4.90*3.34-(1.91*0.28)	15.8		15.8						2.75		
12	9	53	6	Жилая комната	3.19*4.91-(0.58*0.11)	15.6	15.6							2.75		
12	9	53	7	Балкон	3.0*1.0*0.3								0.9			
					Итого по помещению № 53	60.2	29.1	31.1					0.9			
12	9	159	1	Жилая комната	5,8*5,39-1,1*0,11-2,54*2,17- 1,79*0,37-2,02*2,48	19.9	19.9							2.75		
12	9	159	2	Ванная	2,03*2,0	4.1		4.1						2.75		
12	9	159	3	Кухня-ниша	2,02*2,48	5.0		5.0						2.75		
12	9	159	4	Лоджия	3,0*1,0*0,5								1.5			

>		КИ	ниия г.п.			Площа	ць в кв.м.	, предназі	ещения	ПО Ю)	oв,	кип У	КИН	до-		
пан		Тен	3Д8	Назначение частей помешения:	Формула подсчета площади по внутреннему обмеру	счета площади         жилые         нежилые           нему обмеру         в том числе         в том числе						AFI INII	сон	цен	мест	звед ору (адъ
0 11.	¥	Меш	ану /хни	жилая комната, канцелярское	по внутреннему оомеру		В ТОМ	числе		В ТОМ	числе	рое	Баль Вер рас	об.	Љ М 1Б3(	eo6
Литера по плану	Этаж	Номер помещения	Номер по плану здания комнаты, кухни и т.п.	помещение, классная ком- ната, больничная палата, кухня, коридор и т.п.		Общая	жилая	вспомога- тельная	Общая	основная	вспомога- тельная	Общая площадь по (этажу, строению)	Площадь балконов, лоджий, веранд и террас	Высота помещения по внутр. обмеру	Площадь мест общего пользования	Самовольно возведен- ная или переоборудо- ванная площадь
					Итого по помещению № 159	29.0	19.9	9.1					1.5			
12	9	160	1	Прихожая	1,69*2,48+1,52*5,32+1,32*2, 01	14.9		14.9						2.75		
12	9	160	2	Жилая комната	5,39*3,47-0,56*0,1	18.6	18.6							2.75		
12	9	160	3	Кухня	3,35*4,96+3,38*0,08- 0,05*0,10	16.8		16.8						2.75		
12	9	160	4	Сан. узел	1,88*1,0	1.9		1.9						2.75		
12	9	160	5	Ванная	2,23*1,88	4.2		4.2						2.75		
12	9	160	6	Жилая комната	3,31*3,55	11.8	11.8							2.75		
12	9	160	7	Жилая комната	3,67*4,91	18.0	18.0							2.75		
12	9	160	8	Кладовая	1,57*2,45	3.8		3.8						2.75		
12	9	160	9	Балкон	4,0*1,0*0,3								1.2			
12	9	160	10	Лоджия	3,04*1,0*0,5								1.5			
					Итого по помещению № 160	90.0	48.4	41.6					2.7			
12	9	161	1	Прихожая	1,61*2,66	4.3		4.3						2.75		
12	9	161	2	Ванная	0,63*1,91+0,78*1,94+0,63*2,	4.2		4.2						2.75		
12	9	161	3	Жилая комната	2,34*4,09+1,43*4,81	16.4	16.4							2.75		
12	9	161	4	Кухня	3,45*3,42+1,69*0,29	12.3		12.3						2.75		
12	9	161	5	Гардеробная	2,22*1,61	3.6		3.6						2.75		
12	9	161	6	Лоджия	3,15*1,0*0,5								1.6			
					Итого по помещению № 161	40.8	16.4	24.4					1.6			
12	9	162	1	Прихожая	4,03*1,48+1,08*0,28	6.4		6.4						2.75		
12	9	162	2	Ванная	2,79*1,61+0,72*0,27	4.7		4.7						2.75		
12	9	162	3	Кухня	5,85*3,42+0,4*2,83+2,66*1,1 2	24.1		24.1						2.75		

		КИ	ния			Площадь в кв.м, предназначенная под помеще рщади жилые нежилые							ов, 1	ия У	КИН	- до-
пан		ен	зда ги т	Назначение	Формула подсчета площади		жилые			нежиль	іе	HINI	анд	иен иер	ecT Bal	вед ору,
II c	¥	чеп	ану хни	частей помещения: жилая комната, канцелярское	по внутреннему обмеру		в том	числе		в том	числе	рое	алк вер рас	обі	ь м 1530	воз 20бе 10щ
Литера по плану	Этаж	Номер помещения	Номер по плану здания комнаты, кухни и т.п.	помещение, классная комната, больничная палата, кухня, коридор и т.п.		Общая	жилая	вспомога- тельная	Общая	основная	вспомога- тельная	Общая площадь по (этажу, строению)	Площадь балконов, лоджий, веранд и террас	Высота помещения по внутр. обмеру	Площадь мест общего пользования	Самовольно возведен- ная или переоборудо- ванная площадь
12	9	162	4	Жилая комната	2,98*4,47-1,18*0,40	12.9	12.9							2.75		
12	9	162	5	Гардеробная	1,80*1,49	2.7		2.7						2.75		
12	9	162	6	Лоджия	2,77*1,0*0,5								1.4			
					Итого по помещению № 162	50.8	12.9	37.9					1.4			
12	9	163	1	Прихожая	2,92*1,67	4.9		4.9						2.75		
12	9	163	2	Сан. узел	2,57*1,9	4.9		4.9						2.75		
12	9	163	3	Кухня	5,78*3,23+2,04*0,52+0,26*2, 93+0,24*3,53	21.3		21.3						2.75		
12	9	163	4	Жилая комната	2,98*4,46-1,21*0,60	12.6	12.6							2.75		
12	9	163	5	Сан. узел	1,35*1,43	1.9		1.9						2.75		
12	9	163	6	Коридор	1,09*2,06	2.2		2.2						2.75		
12	9	163	7	Лоджия	3,04*1,0*0,5								1.5			
					Итого по помещению № 163	47.8	12.6	35.2					1.5			
12	9	164	1	Прихожая	3,65*1,52+1,06*0,73	6.3		6.3						2.75		
12	9	164	2	Жилая комната	3,82*3,10+0,53*1,08	12.4	12.4							2.75		
12	9	164	3	Ванная	1,86*2,41	4.5		4.5						2.75		
12	9	164	4	Кухня	4,19*5,61	23.5		23.5						2.75		
12	9	164	5	Лоджия	3,17*1,0*0,5								1.6			
12	9	164	6	Балкон	2,85*1,02*0,3								0.9			
					Итого по помещению № 164	46.7	12.4	34.3					2.5			
12	9	165	1	Жилая комната	5,38*2,96+2,56*3,31- 1,1*0,11-1,72*2,96	19.2	19.2							2.75		
12	9	165	2	Ванная	2,17*1,92	4.2		4.2						2.75		
12	9	165	3	Кухня-ниша	1,72*2,96	5.1		5.1						2.75		
12	9	165	4	Балкон	3,06*1,0*0,3								0.9			
					Итого по помещению № 165	28.5	19.2	9.3					0.9			

>		КИ	здания гит.п.			Площа,	дь в кв.м	, предназі	наченная	н под пом	ещения	0)	)B, (	ия У	КИІ	цо-
IaH.	.,	(eH)	34a	Назначение	Формула подсчета площади по внутреннему обмеру		жилые			нежиль	ie	TIP ]	анд	цен	ecT BaF	вед эру,
	¥	теп	X X	частей помещения: жилая комната, канцелярское	по внутреннему оомеру		в том числе			в том	в том числе		алк вер рас	меп	ь м 1ь3с	BO3 Sooo
Литера по плану	Этаж	Номер помещения	помер по плану здани комнаты, кухни и т.п.	помещение, классная комната, больничная палата, кухня, коридор и т.п.	Общая	Общая	жилая	вспомога- тельная	Общая	основная	вспомога-	Общая площадь по (этажу, строению)	Площадь балконов, лоджий, веранд и террас	Высота помещения по внутр. обмеру	Площадь мест общего пользования	Самовольно возведен- ная или переоборудо- ванная площадь
12	9	166	1	Прихожая	1,63*2,39-1,19*0,4	3.4		3.4						2.75		
12	9		2	Ванная	2,12*1,92	4.1		4.1						2.75		
12	9		3	Кухня	3,02*3,29	9.9		9.9						2.75		
12	9		4	Жилая комната	5,0*0,81+5,52*1,95+0,4*3,77	16.4	16.4	7.0						2.75		
					+0,5*0,12											
12	9	166	5	Балкон	3,01*1,0*0,3								0.9			
					Итого по помещению № 166	33.8	16.4	17.4					0.9			
12	9		45	Лестничная клетка	6.40*2.30										14.7	
12	9		46	Балкон	1.20*6.77										8.1	
12	9		47	Лифтовый холл	4.81*1.70-(0.28*0.47)									2.75	8.1	
12	9		48	Коридор	14.65*1.50+(2.10*1.53)+(1.52 *5.50)									2.75	33.6	
12	9	4	49	Техническое помещение	2.03*1.99-(0.39*0.48)- (1.56*0.65)	-								3.75	2.8	
12	9	1	36	Лестница	2,3*6,4									2.85	14.7	
12	9	1	.37	Балкон	6,77*1,2									2.75	8.1	
12	9	1	38	Лифтовый холл	4,81*1,7-0,47*0,3									2.75	8.0	
12	9	1	39	Коридор	21,24*1,52+2,1*1,55									2.75	35.5	
12	9	1	40	Техническое помещение	1,66*0,55+0,83*1,56+0,49*1, 46									2.75	2.9	
					Итого по этажу	676.1	278.1	398.0				812.6	24.1		136.5	

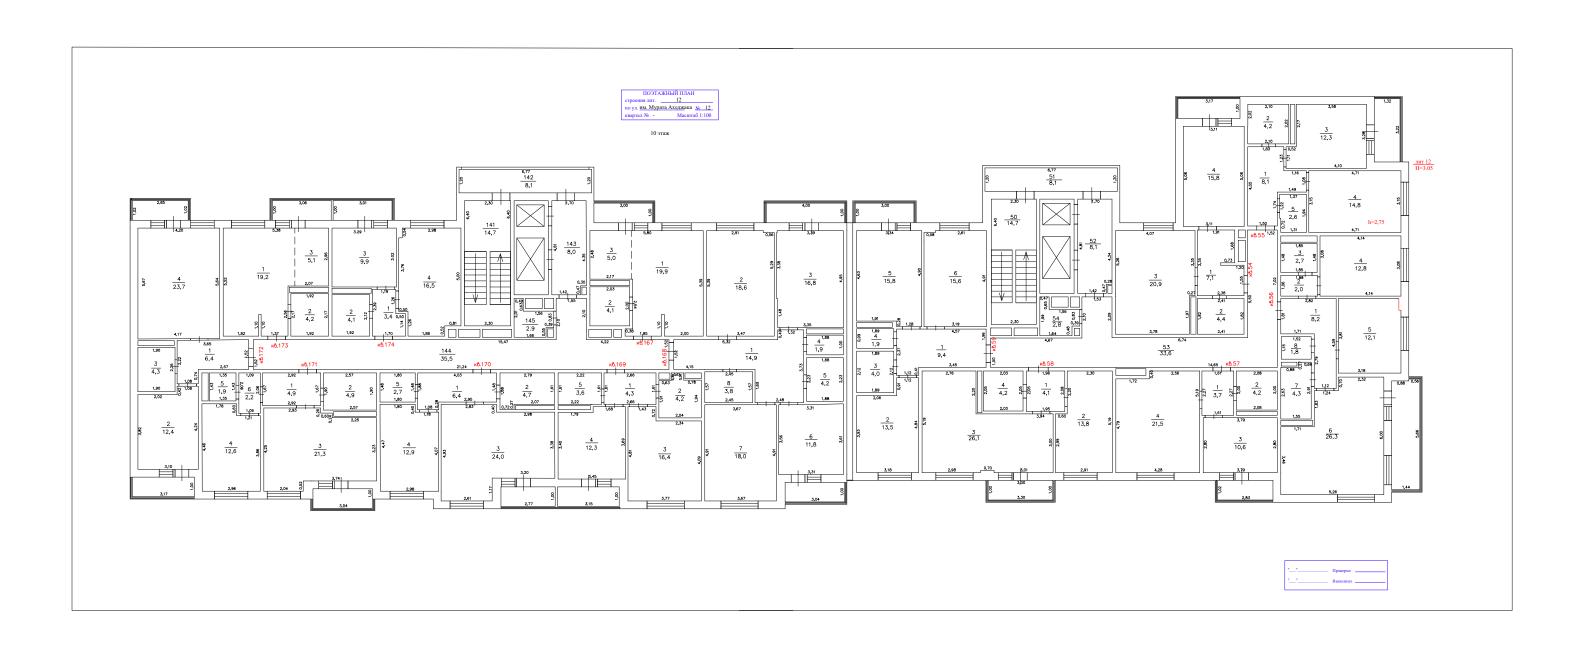


>		K18	здания гит.п.			Площад	ць в кв.м,	предназн	аченная	под пом	ещения	0110	JB,	ия У	КИІ	-01
тан		(eHI	зда : и т	Назначение	Формула подсчета площади		жилые			нежилы	e	TPP THINK	анд	цен чер	мест	вед оруд адъ
LII C	¥	le II	ану хни	частей помещения: жилая комната, канцелярское	по внутреннему обмеру		в том числе		в том числ		числе	Ща 200	алк вер рас	Меп	ь М Б30	воз вобо
Литера по плану	Этаж	Номер помещения	Номер по плану з комнаты, кухни			Общая	жилая	вспомога- тельная	Общая	основная	вспомога- тельная	Общая площадь по (этажу, строению)	Площадь балконов, лоджий, веранд и террас	Высота помещения по внутр. обмеру	Площадь мест общего пользования	Самовольно возведенная или переоборудованная площадь
12	10	54	1	Прихожая	2.38*3.35-(0.73*0.12)- (1.74*0.47)	7.1		7.1						2.75		
12	10	54	2	Сан. узел	1.82*2.41	4.4		4.4						2.75		
12	10	54	3	Кухня	4.07*5.26-(1.97*0.27)	20.9		20.9						2.75		
12	10	54	4	Жилая комната	5.08*3.11	15.8	15.8							2.75		
12	10	54	5	Лоджия	3.17*1.0*0.5								1.6			
					Итого по помещению № 54	48.2	15.8	32.4					1.6			
12	10	55	1	Прихожая	4.05*1.50+(1.16*1.08)+(0.33* 2.31)	8.1		8.1						2.75		
12	10	55	2	Сан. узел	2.10*2.02	4.2		4.2						2.75		
12	10	55	3	Кухня	3.58*3.28+(0.52*1.11)	12.3		12.3						2.75		
12	10	55	4	Жилая комната	4.71*3.15	14.8	14.8							2.75		
12	10	55	5	Кладовая	1.37*1.94-(0.72*0.06)	2.6		2.6						2.75		
12	10	55	6	Лоджия	3.22*1.32*0.5								2.1			
					Итого по помещению № 55	42.0	14.8	27.2					2.1			
12	10	56	1	Прихожая	2.82*1.81+(2.79*1.12)	8.2		8.2						2.75		
12	10	56	2	Прихожая	1.06*1.88	2.0		2.0						2.75		
12	10	56	3	Сан. узел	1.48*1.85	2.7		2.7						2.75		
12	10	56	4	Жилая комната	3.08*4.14	12.8	12.8							2.75		
12	10	56	5	Жилая комната	3.18*3.81-(0.60*0.11)	12.1	12.1							2.75		
12	10	56	6	Кухня	5.26*3.46+(2.32*0.70)+(1.83* 3.56)	26.3		26.3						2.75		
12	10	56	7	Ванная	2.91*1.55-(0.27*0.88)	4.3		4.3						2.75		
12	10	56	8	Сан. узел	1.15*1.52	1.8		1.8						2.75		
12	10	56	9	Лоджия	(5.66*1.44-(0.88*0.10))*0.5								4.0			
					Итого по помещению № 56	70.2	24.9	45.3					4.0			

>		КИ	ния			Площад	ць в кв.м.	, предназ	наченная	н под пом	ещения	010	ЭВ, I	ия У	КИН	- ф
Тан		leH	зда ги т	Назначение частей помещения:	Формула подсчета площади по внутреннему обмеру		жилые			нежиль	ie	ATA HIMI	анд	цен мер	ecT Bal	звед ору,
] C	¥		ану хні	частей помещения: жилая комната, канцелярское	по внутреннему оомеру		в том	числе		в том числе		рое	алк вер рас	Mer 061	ь м 1530	BO3 206,
Литера по плану	Этаж	Номер помещения	Номер по плану здания комнаты, кухни и т.п.	помещение, классная ком- ната, больничная палата, кухня, коридор и т.п.		Общая	жилая	вспомога- тельная	Общая	основная	основная вспомога- тельная	Общая площадь по (этажу, строению)	Площадь балконов, лоджий, веранд и террас	Высота помещения по внутр. обмеру	Площадь мест общего пользования	Самовольно возведенная или переоборудованная площадь
12	10	57	1	Прихожая	1.61*2.27	3.7		3.7						2.75		
12	10	57	2	Сан. узел	2.08*2.0	4.2		4.2						2.75		
12	10	57	3	Кухня	2.80*3.79	10.6		10.6						2.75		
12	10	57	4	Жилая комната	5.19*4.28-(0.40*1.72)	21.5	21.5							2.75		
12	10	57	5	Лоджия	2.83*1.02*0.5								1.5			
					Итого по помещению № 57	40.0	21.5	18.5					1.5			
12	10	58	1	Прихожая	2.07*1.96	4.1		4.1						2.75		
12	10	58	2	Жилая комната	5.19*2.91-(0.60*2.20)	13.8	13.8							2.75		
12	10	58	3	Кухня	6.69*3.0+(2.76*2.20)- (0.70*0.11)	26.1		26.1						2.75		
12	10	58	4	Сан. узел	2.03*2.05	4.2		4.2						2.75		
12	10	58	5	Балкон	3.30*1.0*0.3								1.0			
					Итого по помещению № 58	48.2	13.8	34.4					1.0			
12	10	59	1	Прихожая	4.57*1.96+(1.12*0.41)	9.4		9.4						2.75		
12	10	59	2	Жилая комната	3.18*4.84-(2.06*0.91)	13.5	13.5							2.75		
12	10	59	3	Ванная	1.89*2.12	4.0		4.0						2.75		
12	10	59	4	Сан. узел	1.89*0.99	1.9		1.9						2.75		
12	10	59	5	Кухня	4.90*3.34-(1.91*0.28)	15.8		15.8						2.75		
12	10	59	6	Жилая комната	3.19*4.91-(0.58*0.11)	15.6	15.6							2.75		
12	10	59	7	Балкон	3.0*1.0*0.3								0.9			
					Итого по помещению № 59	60.2	29.1	31.1					0.9			
12	10	167	1	Жилая комната	5,8*5,39-1,1*0,11-2,54*2,17- 1,79*0,37-2,02*2,48	19.9	19.9							2.75		
12	10	167	2	Ванная	2,03*2,0	4.1		4.1						2.75		
12	10	167	3	Кухня-ниша	2,02*2,48	5.0		5.0						2.75		
12	10	167	4	Лоджия	3,0*1,0*0,5								1.5			

>		ИЯ	ния			Площад	ць в кв.м,	предназн	наченная	н под пом	ещения	010	)В, Į	ия У	ВИН	-ф
тан		ен	3да гил	Назначение	Формула подсчета площади по внутреннему обмеру		жилые			нежиль	ie	HINI	анд	цен мер	ecT Bal	вед эру,
UII C	¥	чеп	ану хни	частей помещения: жилая комната, канцелярское	по внутреннему оомеру		в том	числе	в том числе		рое	алк вер рас	обл	ь м 1530	803 2060 10 III	
Литера по плану		Номер помещения	Номер по плану здания комнаты, кухни и т.п.			Общая	жилая	вспомога- тельная	Общая	основная	вспомога- тельная	Общая площадь по (этажу, строению)	Площадь балконов, лоджий, веранд и террас	Высота помещения по внутр. обмеру	Площадь мест общего пользования	Самовольно возведен- ная или переоборудо- ванная площадь
					Итого по помещению № 167	29.0	19.9	9.1					1.5			
12	10	168	1	Прихожая	1,69*2,48+1,52*5,32+1,32*2, 01	14.9		14.9						2.75		
12	10	168	2	Жилая комната	5,39*3,47-0,56*0,1	18.6	18.6							2.75		
12	10	168	3	Кухня	3,35*4,96+3,38*0,06+0,03*0, 16	16.8		16.8						2.75		
12	10	168	4	Сан. узел	1,88*1,0	1.9		1.9						2.75		
12	10	168	5	Ванная	2,23*1,88	4.2		4.2						2.75		
12	10	168	6	Жилая комната	3,31*3,58	11.8	11.8							2.75		
12	10	168	7	Жилая комната	3,67*4,91	18.0	18.0							2.75		
12	10	168	8	Кладовая	1,57*2,45	3.8		3.8						2.75		
12	10	168	9	Балкон	4,0*1,0*0,3								1.2			
12	10	168	10	Лоджия	3,04*1,0*0,5								1.5			
					Итого по помещению № 168	90.0	48.4	41.6					2.7			
12	10	169	1	Прихожая	1,61*2,66	4.3		4.3						2.75		
12	10	169	2	Ванная	0,63*1,91+0,78*1,94+0,63*2,	4.2		4.2						2.75		
12	10	169	3	Жилая комната	2,34*4,09+1,43*4,81	16.4	16.4							2.75		
12	10	169	4	Кухня	3,40*1,79+1,68*3,69	12.3		12.3						2.75		
12	10	169	5	Гардеробная	2,22*1,61	3.6		3.6						2.75		
12	10	169	6	Лоджия	3,15*1,0*0,5								1.6			
					Итого по помещению № 169	40.8	16.4	24.4					1.6			
12	10	170	1	Прихожая	4,03*1,48+1,08*0,28	6.4		6.4						2.75		
12	10	170	2	Ванная	2,79*1,61+0,72*0,27	4.7		4.7						2.75		
12	10	170	3	Кухня	5,85*3,38+0,4*2,83+2,61*1,1 7	24.0		24.0						2.75		

		КИ	ния	E.H.		Площад	ць в кв.м,	, предназ	наченная	н под пом	ещения	010	ов, 1	ия У	КИН	- до-
Тан		leH]	3да ги т	Назначение частей помещения:	Формула подсчета площади по внутреннему обмеру		жилые			нежиль	іе	HINI	анд	иер Мер	ecT Bai	звед ору,
0 []	¥	чеп	ану Хні	жилая комната, канцелярское	по внутреннему оомеру		в том	в том числе		в том числе		рое	алк вер рас	мет об	ь м 1Б3С	B03 e06,
Литера по плану	Этаж	Номер помещения	Номер по плану здания комнаты, кухни и т.п.			Общая	жилая	вспомога- тельная	Общая	основная	вспомога- тельная	Общая площадь по (этажу, строению)	Площадь балконов, лоджий, веранд и террас	Высота помещения по внутр. обмеру	Площадь мест общего пользования	Самовольно возведенная или переоборудованная площадь
12	10	170	4	Жилая комната	2,98*4,47-1,18*0,40	12.9	12.9							2.75		
12	10	170	5	Гардеробная	1,80*1,49	2.7		2.7						2.75		
12	10	170	6	Лоджия	2,77*1,0*0,5								1.4			
					Итого по помещению № 170	50.7	12.9	37.8					1.4			
12	10	171	1	Прихожая	2,92*1,67	4.9		4.9						2.75		
12	10	171	2	Сан. узел	2,57*1,9	4.9		4.9						2.75		
12	10	171	3	Кухня	5,78*3,23+2,04*0,52+0,26*2, 93+0,24*3,53	21.3		21.3						2.75		
12	10	171	4	Жилая комната	2,98*4,46-1,21*0,60	12.6	12.6							2.75		
12	10	171	5	Сан. узел	1,35*1,43	1.9		1.9						2.75		
12	10	171	6	Коридор	1,09*2,06	2.2		2.2						2.75		
12	10	171	7	Лоджия	3,04*1,0*0,5								1.5			
					Итого по помещению № 171	47.8	12.6	35.2					1.5			
12	10	172	1	Прихожая	3,65*1,52+1,08*0,74	6.4		6.4						2.75		
12	10	172	2	Жилая комната	3,82*3,10+0,53*1,08	12.4	12.4							2.75		
12	10	172	3	Ванная	1,9*2,26	4.3		4.3						2.75		
12	10	172	4	Кухня	4,18*5,66	23.7		23.7						2.75		
12	10	172	5	Лоджия	3,17*1,0*0,5								1.6			
12	10	172	6	Балкон	2,85*1,02*0,3								0.9			
					Итого по помещению № 172	46.8	12.4	34.4					2.5			
12	10	173	1	Жилая комната	5,38*2,96+2,56*3,31- 1,1*0,11-1,72*2,96	19.2	19.2							2.75		
12	10	173	2	Ванная	2,17*1,92	4.2		4.2						2.75		
12	10	173	3	Кухня-ниша	1,72*2,96	5.1		5.1						2.75		
12	10	173	4	Балкон	3,06*1,0*0,3								0.9			
					Итого по помещению № 173	28.5	19.2	9.3					0.9			

5		13	здания 1 и т.п.			Площа,	ць в кв.м	, предназі	наченна	я под пом	ещения	9 (6	, B,	У	ВИ	-OÌ
— іант		(ени	ЯДа	Назначение	Формула подсчета площади по внутреннему обмеру		жилые			нежиль	ie	адъ ј	анд	цен	ест Ван	вед оруд адъ
E	¥		X X	частей помещения: жилая комната, канцелярское	по внутреннему оомеру		в том	числе		в том числе		Па	alik Bep	иеп объ	M(	803 2060 1011
Литера по плану	Этаж	Номер помещения	комнаты, кухни	помещение, классная комната, больничная палата, кухня, коридор и т.п.		Общая	жилая	вспомога- тельная	Общая	основная	вспомога- тельная	Общая площадь по (этажу, строению)	Площадь балконов, лоджий, веранд и террас	Высота помещения по внутр. обмеру	Площадь мест общего пользования	Самовольно возведен- ная или переоборудо- ванная площадь
12	10	174	1	Прихожая	1,70*1,14+1,19*1,26	3.4		3.4						2.75		
12	10	174	2	Ванная	2,12*1,92	4.1		4.1						2.75		
12	10		3	Кухня	3,02*3,29	9.9		9.9						2.75		
12	10		4	Жилая комната	5,0*0,81+5,52*1,88+0,5*3,76	16.5	16.5							2.75		
					+0,54*0,28											
12	10	174	5	Балкон	3,01*1,0*0,3								0.9			
					Итого по помещению № 174	33.9	16.5	17.4					0.9			
12	10		50	Лестничная клетка	6.40*2.30										14.7	
12	10		51	Балкон	1.20*6.77										8.1	
12	10		52	Лифтовый холл	4.81*1.70-(0.28*0.47)									2.75	8.1	
12	10		53	Коридор	14.65*1.50+(2.10*1.53)+(1.52 *5.50)									2.75	33.6	
12	10		54	Техническое помещение	2.03*1.99-(0.39*0.48)- (1.56*0.65)									2.75	2.8	
12	10	1	41	Лестница	6,4*2,3									2.75	14.7	
12	10	1	42	Балкон	6,77*1,2									2.75	8.1	
12	10	1	43	Лифтовый холл	4,81*1,7-0,47*0,3									2.75	8.0	
12	10	1	.44	Коридор	2,1*1,55+21,24*1,52									2.75	35.5	
12	10	1	.45	Техническое помещение	1,66*0,55+0,83*1,56+0,49*1,									2.75	2.9	
					46											
					Итого по этажу	676.3	278.2	398.1				812.8	24.1		136.5	

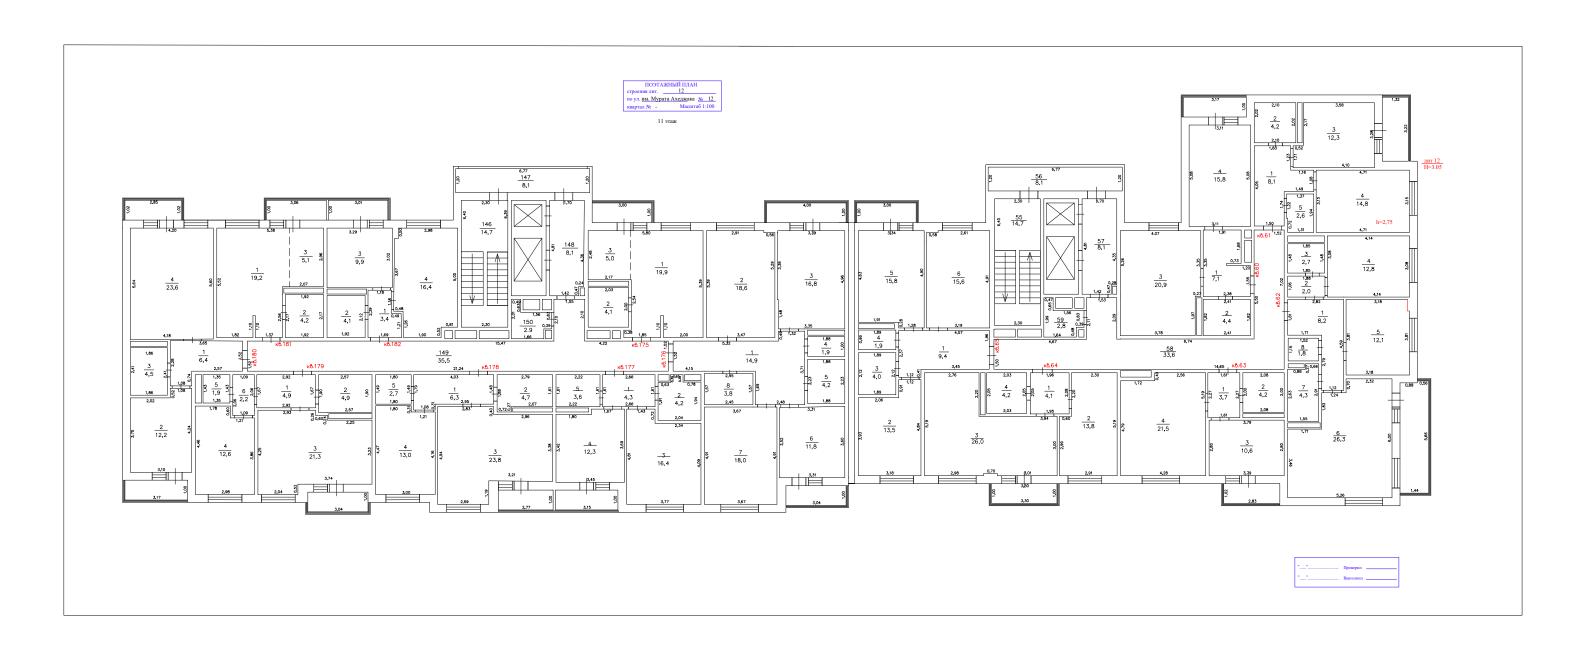


НУ		ВИН	ания т.п.	Назначение	Фотогла на гонота нистопи	Площад		предназі	наченная	под пом		. ПО ПЮ)	нов,	ния ру	т	ден- удо- ъ
Па		Ще	у зд ни и	пазначение частей помещения:	Формула подсчета площади по внутреннему обмеру		жилые			нежилы		адь	ткон гран	эще	мес	33Be бор; щад
101	Этаж	ЭМе	лан сухь	жилая комната, канцелярское		_	В ТОМ		<b></b>		числе	поп Тро	6ar , Be ppa	оме	416 3116	0 BC
Литера по плану	J.C	Номер помещения	Номер по плану здания комнаты, кухни и т.п.	помещение, классная ком- ната, больничная палата, кухня, коридор и т.п.		Общая	жилая	вспомога- тельная	Общая	основная	вспомога- тельная	Общая площадь по (этажу, строению)	Площадь балконов, лоджий, веранд и террас	Высота помещения по внутр. обмеру	Площадь мест общего пользования	Самовольно возведенная или переоборудованная площадь
12	11	60	1	Прихожая	2.38*3.35-(0.73*0.12)- (1.74*0.47)	7.1		7.1						2.75		
12	11	60	2	Сан. узел	1.82*2.41	4.4		4.4						2.75		
12	11	60	3	Кухня	4.07*5.26-(1.97*0.27)	20.9		20.9						2.75		
12	11	60	4	Жилая комната	5.08*3.11	15.8	15.8							2.75		
12	11	60	5	Лоджия	3.17*1.0*0.5								1.6			
					Итого по помещению № 60	48.2	15.8	32.4					1.6			
12	11	61	1	Прихожая	4.05*1.50+(1.16*1.08)+(0.33* 2.31)	8.1		8.1						2.75		
12	11	61	2	Сан. узел	2.10*2.02	4.2		4.2						2.75		
12	11	61	3	Кухня	3.58*3.28+(0.52*1.11)	12.3		12.3						2.75		
12	11	61	4	Жилая комната	4.71*3.15	14.8	14.8							2.75		
12	11	61	5	Кладовая	1.37*1.94-(0.72*0.06)	2.6		2.6						2.75		
12	11	61	6	Лоджия	3.22*1.32*0.5								2.1			
					Итого по помещению № 61	42.0	14.8	27.2					2.1			
12	11	62	1	Прихожая	2.82*1.81+(2.79*1.12)	8.2		8.2						2.75		
12	11	62	2	Прихожая	1.06*1.88	2.0		2.0						2.75		
12	11	62	3	Сан. узел	1.48*1.85	2.7		2.7						2.75		
12	11	62	4	Жилая комната	3.08*4.14	12.8	12.8							2.75		
12	11	62	5	Жилая комната	3.18*3.81-(0.63*0.11)	12.1	12.1							2.75		
12	11	62	6	Кухня	5.26*3.46+(2.32*0.70)+(1.83* 3.56)	26.3		26.3						2.75		
12	11	62	7	Ванная	2.91*1.55-(0.27*0.88)	4.3		4.3						2.75		
12	11	62	8	Сан. узел	1.15*1.52	1.8		1.8						2.75		
12	11	62	9	Лоджия	(5.66*1.44-(0.88*0.10))*0.5								4.0			
					Итого по помещению № 62	70.2	24.9	45.3					4.0			

		13	ния			Площад	ць в кв.м.	, предназі	наченная	я под пом	ещения	0) (c	)B,	У	ВИ	-OI
Панг		(cHi	зда и т	Назначение	Формула подсчета площади по внутреннему обмеру		жилые			нежиль	ie	T AP I	онс анд	цен	эст Ван	вед рруд адъ
= 6	¥	шы	ану хни	частей помещения: жилая комната, канцелярское	по внутреннему обмеру		в том	числе		в том	числе	Ща,	алк вер рас	меп объ	5 М( Ь30	3000 1011
Литера по плану	Этаж	Номер помещения	Номер по плану здания комнаты, кухни и т.п.	помещение, классная ком- ната, больничная палата, кухня, коридор и т.п.		Общая	жилая	вспомога- тельная	Общая	основная	вспомога- тельная	Общая площадь по (этажу, строению)	Площадь балконов, лоджий, веранд и террас	Высота помещения по внутр. обмеру	Площадь мест общего пользования	Самовольно возведен- ная или переоборудо- ванная площадь
12	11	63	1	Прихожая	1.61*2.27	3.7		3.7						2.75		
12	11	63	2	Сан. узел	2.08*2.0	4.2		4.2						2.75		
12	11	63	3	Кухня	2.80*3.79	10.6		10.6						2.75		
12	11	63	4	Жилая комната	5.19*4.28-(0.40*1.72)	21.5	21.5							2.75		
12	11	63	5	Лоджия	2.83*1.02*0.5								1.5			
					Итого по помещению № 63	40.0	21.5	18.5					1.5			
12	11	64	1	Прихожая	2.07*1.96	4.1		4.1						2.75		
12	11	64	2	Жилая комната	5.19*2.91-(0.60*2.20)	13.8	13.8							2.75		
12	11	64	3	Кухня	6.69*2.99+(2.76*2.20)-	26.0		26.0						2.75		
					(0.70*0.11)											
12	11	64	4	Сан. узел	2.03*2.05	4.2		4.2						2.75		
12	11	64	5	Балкон	3.30*1.0*0.3								1.0			
					Итого по помещению № 64	48.1	13.8	34.3					1.0			
12	11	65	1	П	4.57*1.96+(1.12*0.41)	9.4		9.4						2.75		
12	11		1	Прихожая	` /	13.5	13.5	9.4						2.75		
12	1	65	2	Жилая комната	3.18*4.84-(2.06*0.91)		13.5	1.0								
12	11	65	3	Ванная	1.89*2.12	4.0		4.0						2.75		
12	11	65	4	Сан. узел	1.89*0.99	1.9		1.9								
12	11	65	5	Кухня	4.90*3.34-(1.91*0.28)	15.8	1.7.6	15.8						2.75		
12	11	65	6	Жилая комната	3.19*4.91-(0.58*0.11)	15.6	15.6						0.0	2.75		
12	11	65	7	Балкон	3.0*1.0*0.3	60.0	20.4	24.4					0.9			
					Итого по помещению № 65	60.2	29.1	31.1					0.9			
12	11	175	1	Жилая комната	5,8*5,39-1,1*0,11-2,54*2,17- 1,79*0,37-2,02*2,48	19.9	19.9							2.75		
12	11	175	2	Ванная	2,03*2,0	4.1		4.1						2.75		
12	11	175	3	Кухня-ниша	2,02*2,48	5.0		5.0						2.75		
12	11	175	4	Лоджия	3,0*1,0*0,5								1.5			

>		K1	ния			Площад	ць в кв.м,	, предназі	наченная	под пом	ещения	9.6	)B,	У	ВИП	-OÌ
пан		(eHI	здания гит.п.	Назначение	Формула подсчета площади по внутреннему обмеру		жилые			нежилы	e	ATP 1	анд	цен чер	ecT BaE	вед оруд адъ
EII C	   *	чеп	плану з кухни	частей помещения: жилая комната, канцелярское	по внутреннему оомеру		в том	числе		в том	числе	рое	алк вер рас	меп	ь М 1530	803 2066 10 III
Литера по плану	Этаж	Номер помещения	Номер по плану здания комнаты, кухни и т.п.	помещение, классная комната, больничная палата, кухня, коридор и т.п.		Общая	жилая	вспомога- тельная	Общая	основная	вспомога- тельная	Общая площадь по (этажу, строению)	Площадь балконов, лоджий, веранд и террас	Высота помещения по внутр. обмеру	Площадь мест общего пользования	Самовольно возведен- ная или переоборудо- ванная площадь
					Итого по помещению № 175	29.0	19.9	9.1					1.5			
12	11	176	1	Прихожая	1,69*2,48+1,52*5,32+1,32*2, 01	14.9		14.9						2.75		
12	11	176	2	Жилая комната	5,39*3,47-0,56*0,1	18.6	18.6							2.75		
12	11	176	3	Кухня	3,35*4,96+3,38*0,06+0,03*0, 16	16.8		16.8						2.75		
12	11	176	4	Сан. узел	1,88*1,0	1.9		1.9						2.75		
12	11	176	5	Ванная	2,23*1,88	4.2		4.2						2.75		
12	11	176	6	Жилая комната	3,31*3,56	11.8	11.8							2.75		
12	11	176	7	Жилая комната	3,67*4,91	18.0	18.0							2.75		
12	11	176	8	Кладовая	1,57*2,45	3.8		3.8						2.75		
12	11	176	9	Балкон	4,0*1,0*0,3								1.2			
12	11	176	10	Лоджия	3,04*1,0*0,5								1.5			
					Итого по помещению № 176	90.0	48.4	41.6					2.7			
12	11	177	1	Прихожая	1,61*2,66	4.3		4.3						2.75		
12	11	177	2	Ванная	0,63*1,91+0,78*1,94+0,63*2,	4.2		4.2						2.75		
12	11	177	3	Жилая комната	2,34*4,09+1,43*4,81	16.4	16.4							2.75		
12	11	177	4	Кухня	3,42*1,80+1,67*3,69	12.3		12.3						2.75		
12	11	177	5	Гардеробная	2,22*1,61	3.6		3.6						2.75		
12	11	177	6	Лоджия	3,15*1,0*0,5								1.6			
					Итого по помещению № 177	40.8	16.4	24.4					1.6			
12	11	178	1	Прихожая	4,03*1,48+1,08*0,31	6.3		6.3						2.75		
12	11	178	2	Ванная	2,79*1,61+0,72*0,27	4.7		4.7						2.75		
12	11	178	3	Кухня	5,80*3,38+0,4*2,83+2,59*1,1	23.8		23.8						2.75		

Литера по плану	Этаж	Номер помещения	Номер по плану здания комнаты, кухни и т.п.	помещение, классная ком- ната, больничная палата, кухня, коридор и т.п.		Общая	жилая	вспомога- тельная	Общая	основная	вспомога- тельная	Общая площадь по (этажу, строению)	Площадь балконов, лоджий, веранд и террас	Высота помещения по внутр. обмеру	Площадь мест общего пользования	Самовольно возведен- ная или переоборудо- ванная площадь
12	11	178	4	Жилая комната	3,0*4,47-1,21*0,31	13.0	13.0							2.75		
12	11	178	5	Гардеробная	1,80*1,49	2.7		2.7						2.75		
12	11	178	6	Лоджия	2,77*1,0*0,5								1.4			
					Итого по помещению № 178	50.5	13.0	37.5					1.4			
12	11	179	1	Прихожая	2,92*1,67	4.9		4.9						2.75		
12	11	179	2	Сан. узел	2,57*1,9	4.9		4.9						2.75		
12	11	179	3	Кухня	5,78*3,23+2,04*0,52+0,26*2, 93+0,24*3,53	21.3		21.3						2.75		
12	11	179	4	Жилая комната	2,98*4,46-1,21*0,60	12.6	12.6							2.75		
12	11	179	5	Сан. узел	1,35*1,43	1.9		1.9						2.75		
12	11	179	6	Коридор	1,09*2,06	2.2		2.2						2.75		
12	11	179	7	Лоджия	3,04*1,0*0,5								1.5			
					Итого по помещению № 179	47.8	12.6	35.2					1.5			
12	11	180	1	Прихожая	3,65*1,52+1,08*0,74	6.4		6.4						2.75		
12	11	180	2	Жилая комната	3,75*3,10+0,52*1,08	12.2	12.2							2.75		
12	11	180	3	Ванная	1,86*2,41	4.5		4.5						2.75		
12	11	180	4	Кухня	4,19*5,62	23.6		23.6						2.75		
12	11	180	5	Лоджия	3,17*1,0*0,5								1.6			
12	11	180	6	Балкон	2,85*1,02*0,3								0.9			
					Итого по помещению № 180	46.7	12.2	34.5					2.5			
12	11	181	1	Жилая комната	5,38*2,96+2,56*3,31- 1,1*0,11-1,72*2,96	19.2	19.2							2.75		
12	11	181	2	Ванная	2,17*1,92	4.2		4.2						2.75		
12	11	181	3	Кухня-ниша	1,72*2,96	5.1		5.1						2.75		
12	11	181	4	Балкон	3,06*1,0*0,3								0.9			
					Итого по помещению № 181	28.5	19.2	9.3					0.9			

Литера по плану	Этаж	Номер помещения	Номер по плану здания комнаты, кухни и т.п.	помещение, классная ком- ната, больничная палата, кухня, коридор и т.п.		Общая	жилая	вспомога- тельная	Общая	основная	вспомога- тельная	Общая площадь по (этажу, строению)	Площадь балконов, лоджий, веранд и террас	Высота помещения по внутр. обмеру	Площадь мест общего пользования	Самовольно возведен- ная или переоборудо- ванная площадь
12	11	182	1	Прихожая	1,69*1,21+1,18*1,18	3.4		3.4						2.75		
12	11		2	Ванная	2,12*1,92	4.1		4.1						2.75		
12	11		3	Кухня	3,02*3,29	9.9		9.9						2.75		
12	11	182	4	Жилая комната	5,0*0,81+5,52*1,90+0,48*3,6	16.4	16.4	7.7						2.75		
12	11	182	5	Балкон	3,01*1,0*0,3								0.9			
					Итого по помещению № 182	33.8	16.4	17.4					0.9			
12	11		55	Лестничная клетка	2.30*6.40										14.7	
12	11		56	Балкон	1.20*6.77										8.1	
12	11		57	Лифтовый холл	4.81*1.70-(0.28*0.47)									2.75	8.1	
12	11		58	Коридор	14.65*1.50+(2.10*1.53)+(1.52 *5.50)									2.75	33.6	
12	11		59	Техническое помещение	2.03*1.99-(0.39*0.48)- (1.56*0.65)	-								2.75	2.8	
12	11		146	Лестница	2,3*6,4									2.75	14.7	
12	11		147	Балкон	6,77*1,2									2.75	8.1	
12	11		148	Лифтовый холл	1,7*4,81-0,47*0,24									2.75	8.1	
12	11		149	Коридор	1,55*2,1+21,24*1,52									2.75	35.5	
12	11		150	Техническое помещение	1,66*0,55+0,83*1,56+0,49*1, 46									2.75	2.9	
					Итого по этажу	675.8	278.0	397.8				812.4	24.1		136.6	

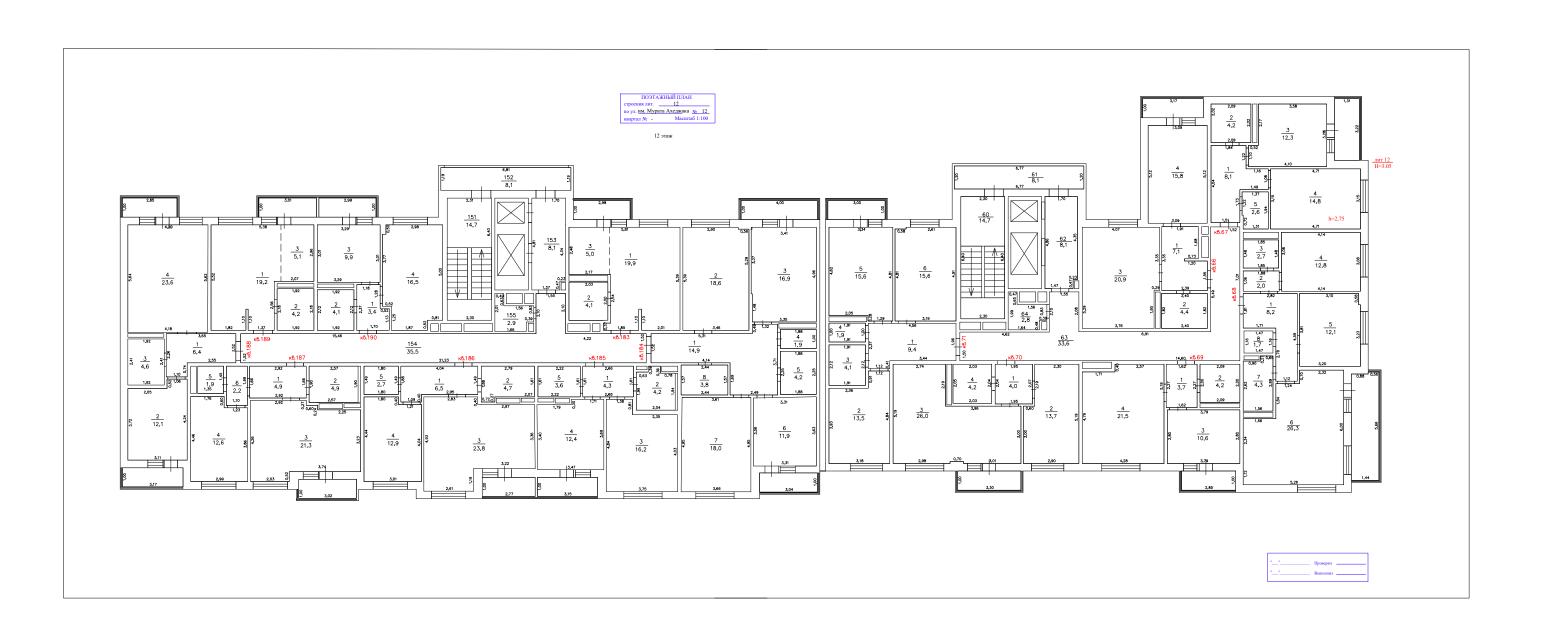


Литера по плану	3r	Номер помещения	Номер по плану здания комнаты, кухни и т.п.	помещение, классная ком- ната, больничная палата, кухня, коридор и т.п.		Общая	жилая	вспомога- тельная	Общая	основная	вспомога- тельная	Общая площадь по (этажу, строению)	Площадь балконов, лоджий, веранд и террас	Высота помещения по внутр. обмеру	Площадь мест общего пользования	Самовольно возведенная или переоборудованная площадь
12	12	66	1	Прихожая	2.39*3.35-(0.73*0.12)- (1.74*0.47)	7.1		7.1						2.75		
12	12	66	2	Сан. узел	1.82*2.40	4.4		4.4						2.75		
12	12	66	3	Кухня	4.07*5.29-(1.90*0.29)	20.9		20.9						2.75		
12	12	66	4	Жилая комната	5.12*3.09	15.8	15.8							2.75		
12	12	66	5	Лоджия	3.17*1.0*0.5								1.6			
					Итого по помещению № 66	48.2	15.8	32.4					1.6			
12	12	67	1	Прихожая	4.04*1.51+(1.16*1.08)+(0.33* 2.30)	8.1		8.1						2.75		
12	12	67	2	Сан. узел	2.09*2.02	4.2		4.2						2.75		
12	12	67	3	Кухня	3.58*3.28+(0.52*1.10)	12.3		12.3						2.75		
12	12	67	4	Жилая комната	4.71*3.15	14.8	14.8							2.75		
12	12	67	5	Кладовая	1.37*1.94-(0.72*0.06)	2.6		2.6						2.75		
12	12	67	6	Лоджия	3.22*1.31*0.5								2.1			
					Итого по помещению № 67	42.0	14.8	27.2					2.1			
12	12	68	1	Прихожая	2.82*1.81+(2.78*1.12)	8.2		8.2						2.75		
12	12	68	2	Прихожая	1.06*1.88	2.0		2.0						2.75		
12	12	68	3	Сан. узел	1.48*1.85	2.7		2.7						2.75		
12	12	68	4	Жилая комната	3.08*4.14	12.8	12.8							2.75		
12	12	68	5	Жилая комната	3.20*3.81-(0.58*0.10)	12.1	12.1							2.75		
12	12	68	6	Кухня	5.26*3.46+(2.32*0.70)+(1.84* 3.54)	26.3		26.3						2.75		
12	12	68	7	Ванная	2.89*1.56-(0.27*0.90)	4.3		4.3						2.75		
12	12	68	8	Сан. узел	1.47*1.16	1.7		1.7						2.75		
12	12	68	9	Лоджия	(5.66*1.44-(0.88*0.10))*0.5								4.0			
					Итого по помещению № 68	70.1	24.9	45.2					4.0			

Литера по плану	Этаж	Номер помещения	Номер по плану здания комнаты, кухни и т.п.	помещение, классная ком- ната, больничная палата, кухня, коридор и т.п.		Общая	жилая	вспомога- тельная	Общая	основная	вспомога- тельная	Общая площадь по (этажу, строению)	Площадь балконов, лоджий, веранд и террас	Высота помещения по внутр. обмеру	Площадь мест общего пользования	Самовольно возведенная или переоборудованная площадь
12	12	69	1	Прихожая	1.62*2.27	3.7		3.7						2.75		
12	12	69	2	Сан. узел	2.09*2.0	4.2		4.2						2.75		
12	12	69	3	Кухня	2.80*3.79	10.6		10.6						2.75		
12	12	69	4	Жилая комната	5.19*4.28-(0.40*1.71)	21.5	21.5							2.75		
12	12	69	5	Лоджия	2.85*1.0*0.5								1.4			
					Итого по помещению № 69	40.0	21.5	18.5					1.4			
12	12	70	1	Прихожая	2.07*1.95	4.0		4.0						2.75		
12	12	70	2	Жилая комната	5.19*2.90-(0.60*2.19)	13.7	13.7							2.75		
12	12	70	3	Кухня	6.69*3.0+(2.76*2.19)- (0.70*0.11)	26.0		26.0						2.75		
12	12	70	4	Сан. узел	2.03*2.05	4.2		4.2						2.75		
12	12	70	5	Балкон	3.30*1.0*0.3								1.0			
					Итого по помещению № 70	47.9	13.7	34.2					1.0			
12	12	71	1	Прихожая	4.56*1.96+(1.12*0.41)	9.4		9.4						2.75		
12	12	71	2	Жилая комната	3.18*4.84-(2.06*0.91)	13.5	13.5							2.75		
12	12	71	3	Ванная	1.91*2.12	4.1		4.1						2.75		
12	12	71	4	Сан. узел	1.0*1.91	1.9		1.9						2.75		
12	12	71	5	Кухня	4.90*3.34-(2.05*0.28)	15.6		15.6						2.75		
12	12	71	6	Жилая комната	3.19*4.91-(0.58*0.10)	15.6	15.6							2.75		
12	12	71	7	Балкон	3.0*1.0*0.3								0.9			
					Итого по помещению № 71	60.1	29.1	31.0					0.9			
12	12	183	1	Жилая комната	5,81*5,39-1,1*0,11-2,54*2,17 -1,79*0,37-2,02*2,48	19.9	19.9							2.75		
12	12	183	2	Ванная	2,03*2,0	4.1		4.1						2.75		
12	12	183	3	Кухня-ниша	2,02*2,48	5.0		5.0						2.75		
12	12	183	4	Лоджия	2,98*1,0*0,5								1.5			

>		КИ	плану здания кухни и т.п.			Площад	ць в кв.м.	, предназ	наченная	под пом	ещения	0110	oB,	ия	КИН	до-
пан		јен	3Да 1 И Л	Назначение частей помещения:	Формула подсчета площади по внутреннему обмеру		жилые			нежиль	ie	4F1	сон	цен	ect	звед ору,
0 11.	¥	меп	ану /хни	жилая комната, канцелярское	по внутреннему оомеру		В ТОМ	числе		В ТОМ	числе	рое	Баль Вер	мет	Љ М 1Б3С	909 eo 6
Литера по плану	Этаж	Номер помещения	Номер по плану комнаты, кухни	помещение, классная ком- ната, больничная палата, кухня, коридор и т.п.		Общая	жилая	вспомога- тельная	Общая	основная	вспомога- тельная	Общая площадь по (этажу, строению)	Площадь балконов, лоджий, веранд и террас	Высота помещения по внутр. обмеру	Площадь мест общего пользования	Самовольно возведен- ная или переоборудо- ванная площадь
					Итого по помещению № 183	29.0	19.9	9.1					1.5			
12	12	184	1	Прихожая	1,69*2,49+1,52*5,31+1,32*2, 01	14.9		14.9						2.75		
12	12	184	2	Жилая комната	5,39*3,46-0,56*0,1	18.6	18.6							2.75		
12	12	184	3	Кухня	3,35*4,96+3,49*0,08- 0,03*0,12	16.9		16.9						2.75		
12	12	184	4	Сан. узел	1,88*1,0	1.9		1.9						2.75		
12	12	184	5	Ванная	2,25*1,88	4.2		4.2						2.75		
12	12	184	6	Жилая комната	3,31*3,60	11.9	11.9							2.75		
12	12	184	7	Жилая комната	3,64*4,95	18.0	18.0							2.75		
12	12	184	8	Кладовая	1,57*2,44	3.8		3.8						2.75		
12	12	184	9	Балкон	4,0*1,0*0,3								1.2			
12	12	184	10	Лоджия	3,04*1,0*0,5								1.5			
					Итого по помещению № 184	90.2	48.5	41.7					2.7			
12	12	185	1	Прихожая	1,61*2,66	4.3		4.3						2.75		
12	12	185	2	Ванная	0,63*1,99+0,78*1,94+0,63*2,	4.2		4.2						2.75		
12	12	185	3	Жилая комната	2,35*4,03+1,38*4,84	16.2	16.2							2.75		
12	12	185	4	Кухня	3,40*1,79+1,71*3,69	12.4		12.4						2.75		
12	12	185	5	Гардеробная	2,22*1,61	3.6		3.6						2.75		
12	12	185	6	Лоджия	3,15*1,0*0,5								1.6			
					Итого по помещению № 185	40.7	16.2	24.5					1.6			
12	12	186	1	Прихожая	4,04*1,49+1,09*0,4	6.5		6.5						2.75		
12	12	186	2	Ванная	2,79*1,61+0,72*0,27	4.7		4.7						2.75		
12	12	186	3	Кухня	5,81*3,36+0,4*2,83+2,61*1,1 9	23.8		23.8						2.75		

Литера по плану	Этаж	Номер помещения	Номер по плану здания комнаты, кухни и т.п.	помещение, классная ком- ната, больничная палата, кухня, коридор и т.п.		Общая	жилая	вспомога- тельная	Общая	основная	вспомога- тельная	Общая площадь по (этажу, строению)	Площадь балконов, лоджий, веранд и террас	Высота помещения по внутр. обмеру	Площадь мест общего пользования	Самовольно возведен- ная или переоборудо- ванная площадь
12	12	186	4	Жилая комната	3,01*4,44-1,21*0,4	12.9	12.9							2.75		
12	12	186	5	Гардеробная	1,80*1,49	2.7		2.7						2.75		
12	12	186	6	Лоджия	2,77*1,0*0,5								1.4			
					Итого по помещению № 186	50.6	12.9	37.7					1.4			
12	12	187	1	Прихожая	2,92*1,66	4.9		4.9						2.75		
12	12	187	2	Сан. узел	2,57*1,9	4.9		4.9						2.75		
12	12	187	3	Кухня	5,76*3,23+2,03*0,52+0,27*2, 92+0,24*3,52	21.3		21.3						2.75		
12	12	187	4	Жилая комната	2,99*4,46-1,23*0,60	12.6	12.6							2.75		
12	12	187	5	Сан. узел	1,35*1,45	1.9		1.9						2.75		
12	12	187	6	Коридор	1,10*1,99	2.2		2.2						2.75		
12	12	187	7	Лоджия	3,02*1,0*0,5								1.5			
					Итого по помещению № 187	47.8	12.6	35.2					1.5			
12	12	188	1	Прихожая	3,65*1,52+1,10*0,74	6.4		6.4						2.75		
12	12	188	2	Жилая комната	3,72*3,11+0,52*1,06	12.1	12.1							2.75		
12	12	188	3	Ванная	1,92*2,41	4.6		4.6						2.75		
12	12	188	4	Кухня	4,19*5,63	23.6		23.6						2.75		
12	12	188	5	Лоджия	3,17*1,0*0,5								1.6			
12	12	188	6	Балкон	2,85*1,02*0,3								0.9			
					Итого по помещению № 188	46.7	12.1	34.6					2.5			
12	12	189	1	Жилая комната	5,38*2,96+2,56*3,31- 1,1*0,11-1,72*2,96	19.2	19.2							2.75		
12	12	189	2	Ванная	2,18*1,92	4.2		4.2						2.75		
12	12	189	3	Кухня-ниша	1,72*2,96	5.1		5.1						2.75		
12	12	189	4	Балкон	3,01*1,0*0,3								0.9			
					Итого по помещению № 189	28.5	19.2	9.3					0.9			

>		ВИ	здания г и т.п.			Площа,	дь в кв.м	, предназі	наченная	н под пом	ещения	0)	ЭВ, I	ия У	КИІ	-сн-
пан		[ен]	зда ги т	Назначение	Формула подсчета площади по внутреннему обмеру		жилые			нежиль	ie	TIP ]	оно анд	цен	ecT BaF	вед оруд
   E	¥	ш	AHY XHE	частей помещения: жилая комната, канцелярское	по внутреннему оомеру		в том	числе		в том	числе	ща	алк вер	меп обт	ь м Б30	803 306(1)
Литера по плану	Этаж	Номер помещения	Номер по плану здания комнаты, кухни и т.п.	помещение, классная ком- ната, больничная палата, кухня, коридор и т.п.		Общая	жилая	вспомога- тельная	Общая	основная	вспомога- тельная	Общая площадь по (этажу, строению)	Площадь балконов, лоджий, веранд и террас	Высота помещения по внутр. обмеру	Площадь мест общего пользования	Самовольно возведен- ная или переоборудо- ванная площадь
12	12	190	1	Прихожая	1,70*1,13+1,28*1,18	3.4		3.4						2.75		
12	12	190	2	Ванная	2,12*1,92	4.1		4.1						2.75		
12	12	190	3	Кухня	3,02*3,29	9.9		9.9						2.75		
12	12	190	4	Жилая комната	5,0*0,81+5,52*1,87+0,52*3,7	16.5	16.5	7.7						2.75		
12	12	190	5	Балкон	2,99*1,0*0,3								0.9			
					Итого по помещению № 190	33.9	16.5	17.4					0.9			
12	12		60	Лестничная клетка	6.40*2.30										14.7	
12	12		61	Балкон	1.20*6.77										8.1	
12	12		62	Лифтовый холл	4.81*1.70-(0.28*0.47)									2.75	8.1	
12	12		63	Коридор	14.65*1.50+(2.10*1.53)+(1.52 *5.50)									2.75	33.6	
12	12		64	Техническое помещение	2.03*1.99-(0.39*0.48)- (1.56*0.65)	-								2.75	2.8	
12	12		151	Лестница	2,3*6,4									2.75	14.7	
12	12		152	Балкон	6,81*1,18										8.1	
12	12		153	Лифтовый холл	1,7*4,81-0,47*0,23									2.75	8.1	
12	12		154	Коридор	2,1*1,55+21,23*1,52									2.75	35.5	
12	12		155	Техническое помещение	1,66*0,55+0,83*1,56+0,47*1,									2.75	2.9	
					46											
					Итого по этажу	675.7	277.7	398.0				812.3	24.0		136.6	

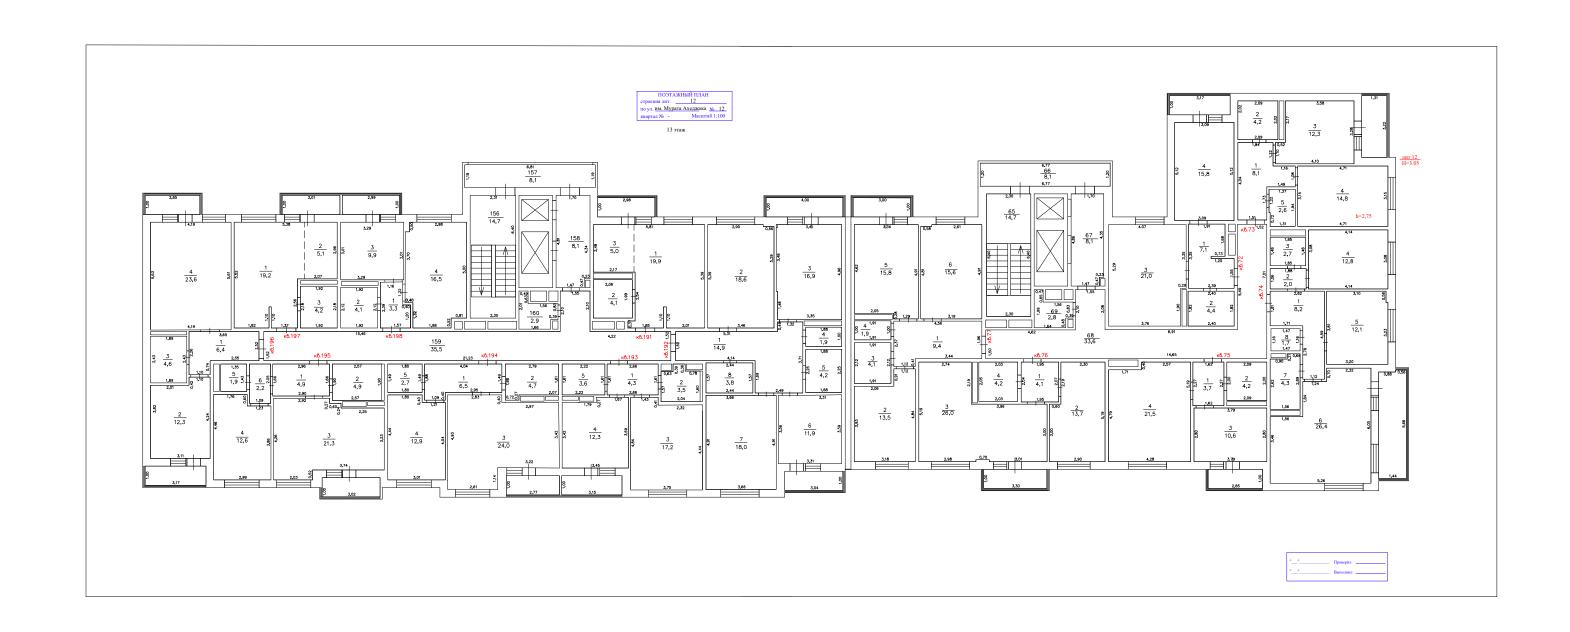


Литера по плану	Æ	Номер помещения	Номер по плану здания комнаты, кухни и т.п.	помещение, классная ком- ната, больничная палата, кухня, коридор и т.п.		Общая	жилая	вспомога- тельная	Общая	основная	вспомога- тельная	Общая площадь по (этажу, строению)	Площадь балконов, лоджий, веранд и террас	Высота помещения по внутр. обмеру	Площадь мест общего пользования	Самовольно возведенная или переоборудованная площадь
12	13	72	1	Прихожая	2.39*3.35-(0.73*0.12)- (1.74*0.47)	7.1		7.1						2.75		
12	13	72	2	Сан. узел	1.82*2.40	4.4		4.4						2.75		
12	13	72	3	Кухня	4.07*5.29-(1.90*0.29)	21.0		21.0						2.75		
12	13	72	4	Жилая комната	5.12*3.09	15.8	15.8							2.75		
12	13	72	5	Лоджия	3.17*1.0*0.5								1.6			
					Итого по помещению № 72	48.3	15.8	32.5					1.6			
12	13	73	1	Прихожая	4.04*1.51+(1.16*1.08)+(0.33* 2.30)	8.1		8.1						2.75		
12	13	73	2	Сан. узел	2.09*2.02	4.2		4.2						2.75		
12	13	73	3	Кухня	3.58*3.28+(0.52*1.10)	12.3		12.3						2.75		
12	13	73	4	Жилая комната	4.71*3.15	14.8	14.8							2.75		
12	13	73	5	Кладовая	1.37*1.94-(0.72*0.06)	2.6		2.6						2.75		
12	13	73	6	Лоджия	3.22*1.31*0.5								2.1			
					Итого по помещению № 73	42.0	14.8	27.2					2.1			
12	13	74	1	Прихожая	2.82*1.81+(2.78*1.12)	8.2		8.2						2.75		
12	13	74	2	Прихожая	1.06*1.88	2.0		2.0						2.75		
12	13	74	3	Сан. узел	1.48*1.85	2.7		2.7						2.75		
12	13	74	4	Жилая комната	3.08*4.14	12.8	12.8							2.75		
12	13	74	5	Жилая комната	3.20*3.81-(0.58*0.10)	12.1	12.1							2.75		
12	13	74	6	Кухня	5.26*3.46+(2.32*0.70)+(1.84* 3.56)	26.4		26.4						2.75		
12	13	74	7	Ванная	2.89*1.56-(0.27*0.90)	4.3		4.3						2.75		
12	13	74	8	Сан. узел	1.16*1.47	1.7		1.7						2.75		
12	13	74	9	Лоджия	(5.66*1.44-(0.88*0.10))*0.5								4.0			
					Итого по помещению № 74	70.2	24.9	45.3					4.0			

<u> </u>		КИ	ния			Площад	ць в кв.м	, предназ	наченная	н под пом	ещения	010	ЭВ, I	ия У	КИН	- ф
Тан		leH	зда ги т	Назначение частей помещения:	Формула подсчета площади по внутреннему обмеру		жилые			нежиль	ie	HINI	анд	цен мер	ecT Bal	звед ору,
	¥		ану хни	частей помещения: жилая комната, канцелярское	по внутреннему оомеру		в том	числе		в том	числе	рое	алк вер рас	Mer 061	ь м 1530	BO3 206,
Литера по плану	Этаж	Номер помещения	Номер по плану здания комнаты, кухни и т.п.	помещение, классная ком- ната, больничная палата, кухня, коридор и т.п.		Общая	жилая	вспомога- тельная	Общая	основная	вспомога- тельная	Общая площадь по (этажу, строению)	Площадь балконов, лоджий, веранд и террас	Высота помещения по внутр. обмеру	Площадь мест общего пользования	Самовольно возведенная или переоборудованная площадь
12	13	75	1	Прихожая	1.62*2.27	3.7		3.7						2.75		
12	13	75	2	Сан. узел	2.09*2.0	4.2		4.2						2.75		
12	13	75	3	Кухня	2.80*3.79	10.6		10.6						2.75		
12	13	75	4	Жилая комната	5.19*4.28-(0.40*1.71)	21.5	21.5							2.75		
12	13	75	5	Лоджия	2.85*1.0*0.5								1.4			
					Итого по помещению № 75	40.0	21.5	18.5					1.4			
12	13	76	1	Прихожая	2.07*1.95	4.1		4.1						2.75		
12	13	76	2	Жилая комната	5.19*2.90-(0.60*2.19)	13.7	13.7							2.75		
12	13	76	3	Кухня	6.69*3.0+(2.74*2.19)- (0.70*0.11)	26.0		26.0						2.75		
12	13	76	4	Сан. узел	2.03*2.05	4.2		4.2						2.75		
12	13	76	5	Балкон	3.30*1.0*0.3								1.0			
					Итого по помещению № 76	48.0	13.7	34.3					1.0			
12	13	77	1	Прихожая	4.56*1.96+(1.12*0.41)	9.4		9.4						2.75		
12	13	77	2	Жилая комната	3.18*4.84-(2.06*0.91)	13.5	13.5							2.75		
12	13	77	3	Ванная	1.91*2.12	4.1		4.1						2.75		
12	13	77	4	Сан. узел	1.0*1.91	1.9		1.9						2.75		
12	13	77	5	Кухня	4.91*3.34-(2.05*0.28)	15.8		15.8						2.75		
12	13	77	6	Жилая комната	3.19*4.91-(0.58*0.10)	15.6	15.6							2.75		
12	13	77	7	Балкон	3.0*1.0*0.3								0.9			
					Итого по помещению № 77	60.3	29.1	31.2					0.9			
12	13	191	1	Жилая комната	5,81*5,39-1,1*0,11-2,54*2,17 -1,79*0,37-2,02*2,48	19.9	19.9							2.75		
12	13	191	2	Ванная	2,06*1,99	4.1		4.1						2.75		
12	13	191	3	Кухня-ниша	2,02*2,48	5.0		5.0						2.75		
12	13	191	4	Лоджия	2,98*1,0*0,5								1.5			

НУ		ния	ания т.п.	Назначение	Фотиша на комота нисто на	Площад		, предназ	наченная	я под пом		, ПО ПЮ)	нов,	ния ру	т	ден- удо- ъ
ша		Ще	у зд ии и	пазначение частей помещения:	Формула подсчета площади по внутреннему обмеру		жилые			нежиль		адь	ткон гран С	эще	Mec 30B2	33Ве бору щад
101	Этаж	ЭМС	лан	жилая комната, канцелярское помещение, классная ком-			В ТОМ	числе	_		числе	поп	бал , ве ppa	оме ). о(	47.6 J	o BC peo(
Литера по плану	<u>.</u>	Номер помещения	Номер по плану здания комнаты, кухни и т.п.	ната, больничная палата, кухня, коридор и т.п.		Общая	жилая	вспомога- тельная	Общая	основная	вспомога- тельная	Общая площадь по (этажу, строению)	Площадь балконов, лоджий, веранд и террас	Высота помещения по внутр. обмеру	Площадь мест общего пользования	Самовольно возведенная или переоборудованная площадь
					Итого по помещению № 191	29.0	19.9	9.1					1.5			
12	13	192	1	Прихожая	1,69*2,49+1,52*5,31+1,32*2, 01	14.9		14.9						2.75		
12	13	192	2	Жилая комната	5,39*3,46-0,56*0,1	18.6	18.6							2.75		
12	13	192	3	Кухня	3,35*4,96+3,51*0,07+0,02*0, 15	16.9		16.9						2.75		
12	13	192	4	Сан. узел	1,88*1,0	1.9		1.9						2.75		
12	13	192	5	Ванная	2,25*1,88	4.2		4.2						2.75		
12	13	192	6	Жилая комната	3,31*3,58	11.9	11.9							2.75		
12	13	192	7	Жилая комната	3,66*4,91	18.0	18.0							2.75		
12	13	192	8	Кладовая	1,57*2,44	3.8		3.8						2.75		
12	13	192	9	Балкон	4,0*1,0*0,3								1.2			
12	13	192	10	Лоджия	3,04*1,0*0,5								1.5			
					Итого по помещению № 192	90.2	48.5	41.7					2.7			
12	13	193	1	Прихожая	1,61*2,66	4.3		4.3						2.75		
12	13	193	2	Ванная	0,63*1,57+0,78*1,6+1,98*0,6	3.5		3.5						2.75		
12	13	193	3	Жилая комната	2,32*4,44+1,43*4,84	17.2	17.2							2.75		
12	13	193	4	Кухня	3,42*1,79+1,67*3,69	12.3		12.3						2.75		
12	13	193	5	Гардеробная	2,22*1,61	3.6		3.6						2.75		
12	13	193	6	Лоджия	3,15*1,0*0,5								1.6			
					Итого по помещению № 193	40.9	17.2	23.7					1.6			
12	13	194	1	Прихожая	4,04*1,49+1,09*0,4	6.5		6.5						2.75		
12	13	194	2	Ванная	2,79*1,61+0,72*0,27	4.7		4.7						2.75		
12	13	194	3	Кухня	5,81*3,42+0,4*2,83+2,61*1,1	24.0		24.0						2.75		
					4											

		КИ	ния			Площад	ць в кв.м,	, предназ	наченная	н под пом	ещения	010	ов, 1	ия У	КИН	-сн-
Тан		leH]	3Да ги т	Назначение частей помещения:	Формула подсчета площади по внутреннему обмеру		жилые			нежиль	іе	HINI	анд	цен мер	ecT Bal	звед ору,
0 []	×	чеп	ану хні	жилая комната, канцелярское	по внутреннему оомеру		в том	числе		в том	числе	рое	алк вер рас	ме <u>г</u> 061	ь м 1Б3С	BO3 e060
Литера по плану	Этаж	Номер помещения	Номер по плану здания комнаты, кухни и т.п.	помещение, классная ком- ната, больничная палата, кухня, коридор и т.п.		Общая	жилая	вспомога- тельная	Общая	основная	вспомога- тельная	Общая площадь по (этажу, строению)	Площадь балконов, лоджий, веранд и террас	Высота помещения по внутр. обмеру	Площадь мест общего пользования	Самовольно возведен- ная или переоборудо- ванная площадь
12	13	194	4	Жилая комната	3,01*4,44-1,21*0,4	12.9	12.9							2.75		
12	13	194	5	Гардеробная	1,80*1,49	2.7		2.7						2.75		
12	13	194	6	Лоджия	2,77*1,0*0,5								1.4			
					Итого по помещению № 194	50.8	12.9	37.9					1.4			
12	13	195	1	Прихожая	2,96*1,66	4.9		4.9						2.75		
12	13	195	2	Сан. узел	2,57*1,9	4.9		4.9						2.75		
12	13	195	3	Кухня	5,76*3,23+2,03*0,52+0,27*2, 92+0,24*3,52	21.3		21.3						2.75		
12	13	195	4	Жилая комната	2,99*4,46-1,23*0,60	12.6	12.6							2.75		
12	13	195	5	Сан. узел	1,35*1,45	1.9		1.9						2.75		
12	13	195	6	Коридор	1,10*1,99	2.2		2.2						2.75		
12	13	195	7	Лоджия	3,02*1,0*0,5								1.5			
					Итого по помещению № 195	47.8	12.6	35.2					1.5			
12	13	196	1	Прихожая	3,65*1,52+1,10*0,74	6.4		6.4						2.75		
12	13	196	2	Жилая комната	3,82*3,11+0,42*1,10	12.3	12.3							2.75		
12	13	196	3	Ванная	1,89*2,43	4.6		4.6						2.75		
12	13	196	4	Кухня	4,19*5,62	23.6		23.6						2.75		
12	13	196	5	Лоджия	3,17*1,0*0,5								1.6			
12	13	196	6	Балкон	2,85*1,02*0,3								0.9			
					Итого по помещению № 196	46.9	12.3	34.6					2.5			
12	12	197	1	Warrag varvers	5 20*2 06   2 56*2 21	10.2	19.2							2.75		
12	13		1	Жилая комната	5,38*2,96+2,56*3,31- 1,1*0,11-1,72*2,96	19.2	19.2							2.75		
12	13	197	2	Ванная	2,18*1,92	4.2		4.2						2.75		
12	13	197	3	Кухня-ниша	1,72*2,96	5.1		5.1						2.75		
12	13	197	4	Балкон	3,01*1,0*0,3								0.9			
					Итого по помещению № 197	28.5	19.2	9.3					0.9			

		RI	ния.п.			Площадь в кв.м, предназначенная под помещени милые нежилые							)B,	У	ВИЛ	-OÌ
пан.		(eH)	зда и т	Назначение	Формула подсчета площади по внутреннему обмеру		жилые			нежилы	e	AD 1 HIME	онсанд	цен	ест Ван	вед оруд адъ
——————————————————————————————————————	¥	чеп	ану хни	частей помещения: жилая комната, канцелярское	по внутреннему оомеру		в том	числе		в том	числе	рое	алк вер рас	объ	ь М 1530	803 2060 10II
Литера по плану	Этаж	Номер помещения	Номер по плану здания комнаты, кухни и т.п.	помещение, классная ком- ната, больничная палата, кухня, коридор и т.п.		Общая	жилая	вспомога-	Общая	основная	вспомога- тельная	Общая площадь по (этажу, строению)	Площадь балконов, лоджий, веранд и террас	Высота помещения по внутр. обмеру	Площадь мест общего пользования	Самовольно возведенная или переоборудованная площадь
12	13	198	1	Прихожая	1,57*1,2+1,16*1,22	3.3		3.3						2.75		
12	13	198	2	Ванная	2,12*1,92	4.1		4.1						2.75		
12	13	198	3	Кухня	3,01*3,29	9.9		9.9						2.75		
12	13	198	4	Жилая комната	5,0*0,81+5,52*1,98+0,40*3,7	16.5	16.5	9.9						2.75		
12	13	198	4	жилая комната	0+0,50*0,12	10.3	10.3							2.73		
12	13	198	5	Балкон	2,99*1,0*0,3								0.9			
					Итого по помещению № 198	33.8	16.5	17.3					0.9			
12	13		65	Лестничная клетка	6.40*2.30										14.7	
12	13		66	Балкон	1.20*6.77										8.1	
12	13		67	Лифтовый холл	4.81*1.70-(0.28*0.47)									2.75	8.1	
12	13		68	Коридор	14.65*1.50+(2.10*1.53)+(1.52 *5.50)									2.75	33.6	
12	13		69	Техническое помещение	2.03*1.99-(0.39*0.48)- (1.56*0.65)									2.75	2.8	
12	13		156	Лестница	2,3*6,4									2.75	14.7	
12	13		157	Балкон	6,81*1,19										8.1	
12	13		158	Лифтовый холл	1,7*4,81-0,47*0,23									2.75	8.1	
12	13		159	Коридор	21,23*1,52+2,1*1,55									2.75	35.5	
12	13		160	Техническое помещение	1,66*0,55+0,83*1,56+0,49*1, 46									2.75	2.9	
					Итого по этажу	676.7	278.9	397.8				813.3	24.0		136.6	

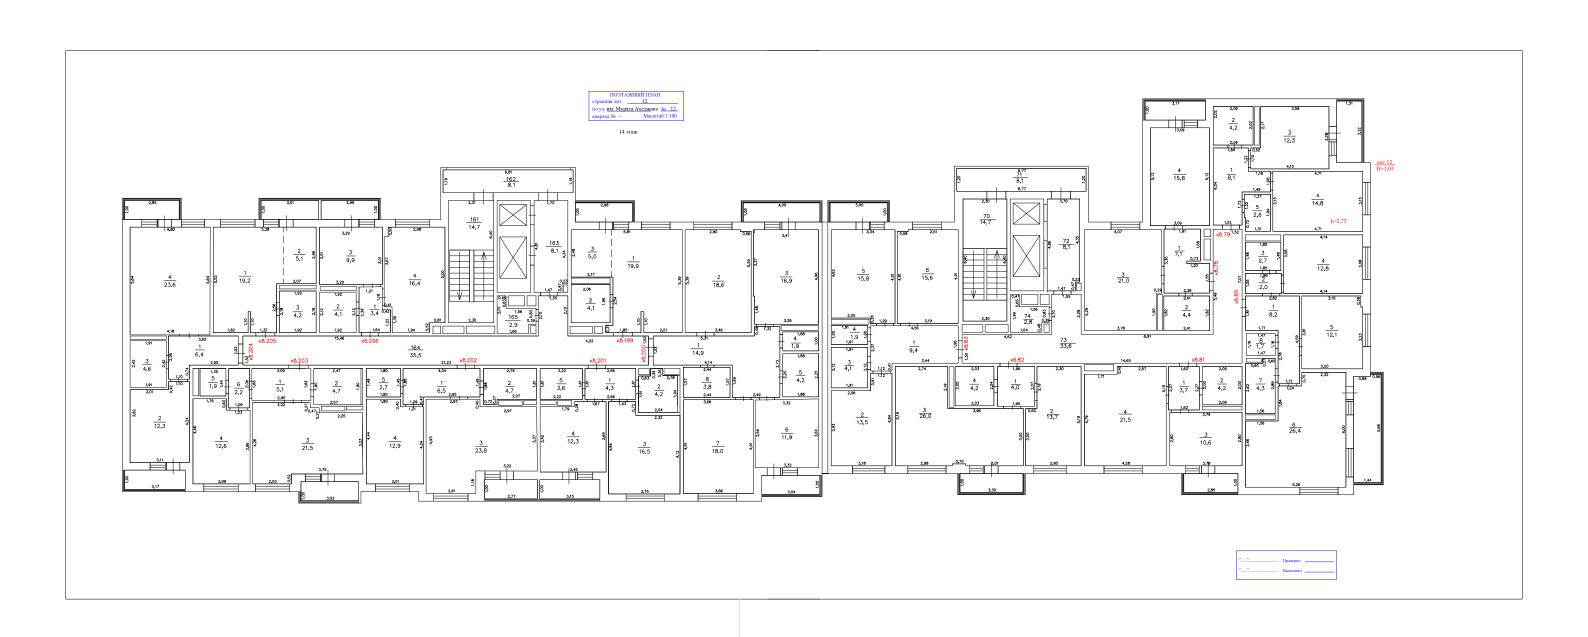


>		КИ	ния			Площад	ць в кв.м,	, предназі	наченная	под пом	ещения	0)	JB,	ИЯ	КИН	- СН-
Тан		leH	зда г и т	Назначение частей помещения:	Формула подсчета площади по внутреннему обмеру		жилые			нежилы	e	TH HIM	анд	цен мер	ect	звед ору,
II C	¥	чеп	ану хни	частей помещения: жилая комната, канцелярское	по внутреннему оомеру		в том	числе		в том	числе	оща рое	алк вер	мет 061	ь м 1ь3с	воз воз
Литера по плану	Этаж	Номер помещения	Номер по плану здания комнаты, кухни и т.п.	помещение, классная ком- ната, больничная палата, кухня, коридор и т.п.		Общая	жилая	вспомога- тельная	Общая	основная	вспомога- тельная	Общая площадь по (этажу, строению)	Площадь балконов, лоджий, веранд и террас	Высота помещения по внутр. обмеру	Площадь мест общего пользования	Самовольно возведен- ная или переоборудо- ванная площадь
12	14	78	1	Прихожая	2.39*3.35-(0.73*0.12)- (1.74*0.47)	7.1		7.1						2.75		
12	14	78	2	Сан. узел	1.82*2.40	4.4		4.4						2.75		
12	14	78	3	Кухня	4.07*5.29-(1.90*0.29)	21.0		21.0						2.75		
12	14	78	4	Жилая комната	5.12*3.09	15.8	15.8	21.0						2.75		
12	14	78	5	Лоджия	3.17*1.0*0.5	13.0	13.0						1.6	2.73		
12	17	70		этоджия	Итого по помещению № 78	48.3	15.8	32.5					1.6			
					итого по помещению 32 76	40.5	13.0	32.3					1.0			
12	14	79	1	Прихожая	4.04*1.51+(1.16*1.08)+(0.33* 2.30)	8.1		8.1						2.75		
12	14	79	2	Сан. узел	2.09*2.02	4.2		4.2						2.75		
12	14	79	3	Кухня	3.58*3.28+(0.52*1.10)	12.3		12.3						2.75		
12	14	79	4	Жилая комната	4.71*3.15	14.8	14.8							2.75		
12	14	79	5	Кладовая	1.37*1.94-(0.72*0.06)	2.6		2.6						2.75		
12	14	79	6	Лоджия	3.22*1.31*0.5								2.1			
					Итого по помещению № 79	42.0	14.8	27.2					2.1			
10	1.4	00	1	T.	2.0241.01.(2.7041.12)	0.2		0.2						2.75		
12	14	80	1	Прихожая	2.82*1.81+(2.78*1.12)	8.2		8.2						2.75		
12	14	80	2	Прихожая	1.06*1.88	2.0		2.0						2.75		
12	14	80	3	Сан. узел	1.48*1.85	2.7	12.0	2.7						2.75		
12	14	80	4	Жилая комната	3.08*4.14	12.8	12.8							2.75		
12	14	80	5	Жилая комната	3.20*3.81-(0.58*0.10)	12.1	12.1	26.4						2.75		
12	14	80	6	Кухня	5.26*3.46+(2.32*0.70)+(1.84* 3.56)	26.4		26.4						2.75		
12	14	80	7	Ванная	2.89*1.56-(0.27*0.90)	4.3		4.3						2.75		
12	14	80	8	Сан. узел	1.47*1.16	1.7		1.7						2.75		
12	14	80	9	Лоджия	(5.66*1.44-(0.88*0.10))*0.5								4.0			
					Итого по помещению № 80	70.2	24.9	45.3					4.0			

<u> </u>		KI8	ния			Площад	ць в кв.м	, предназ	наченная	н под пом	ещения	010	ЭВ, I	ия У	КИН	- до-
Тан		leH	зда ги т	Назначение частей помещения:	Формула подсчета площади по внутреннему обмеру		жилые			нежиль	ie	HINI	анд	цен мер	ecT Bal	звед ору,
	¥		ану хні	частей помещения: жилая комната, канцелярское	по внутреннему оомеру		в том	числе		в том	числе	рое	алк вер рас	Mer 061	ь м 1530	BO3 206,
Литера по плану	Этаж	Номер помещения	Номер по плану здания комнаты, кухни и т.п.	помещение, классная ком- ната, больничная палата, кухня, коридор и т.п.		Общая	жилая	вспомога- тельная	Общая	основная	вспомога- тельная	Общая площадь по (этажу, строению)	Площадь балконов, лоджий, веранд и террас	Высота помещения по внутр. обмеру	Площадь мест общего пользования	Самовольно возведен- ная или переоборудо- ванная площадь
12	14	81	1	Прихожая	1.62*2.27	3.7		3.7						2.75		
12	14	81	2	Сан. узел	2.09*2.0	4.2		4.2						2.75		
12	14	81	3	Кухня	2.80*3.79	10.6		10.6						2.75		
12	14	81	4	Жилая комната	5.19*4.28-(0.40*1.71)	21.5	21.5							2.75		
12	14	81	5	Лоджия	2.85*1.0*0.5								1.4			
					Итого по помещению № 81	40.0	21.5	18.5					1.4			
12	14	82	1	Прихожая	2.07*1.95	4.0		4.0						2.75		
12	14	82	2	Жилая комната	5.19*2.90-(0.60*2.19)	13.7	13.7							2.75		
12	14	82	3	Кухня	6.69*3.0+(2.74*2.19)- (0.70*0.11)	26.0		26.0						2.75		
12	14	82	4	Сан. узел	2.03*2.05	4.2		4.2						2.75		
12	14	82	5	Балкон	3.30*1.0*0.3								1.0			
					Итого по помещению № 82	47.9	13.7	34.2					1.0			
12	14	83	1	Прихожая	4.56*1.96+(1.12*0.41)	9.4		9.4						2.75		
12	14	83	2	Жилая комната	3.18*4.84-(2.06*0.91)	13.5	13.5							2.75		
12	14	83	3	Ванная	1.91*2.12	4.1		4.1						2.75		
12	14	83	4	Сан. узел	1.91*1.0	1.9		1.9						2.75		
12	14	83	5	Кухня	4.91*3.34-(2.05*0.28)	15.8		15.8						2.75		
12	14	83	6	Жилая комната	3.19*4.91-(0.58*0.10)	15.6	15.6							2.75		
12	14	83	7	Балкон	3.0*1.0*0.3								0.9			
					Итого по помещению № 83	60.3	29.1	31.2					0.9			
12	14	199	1	Жилая комната	5,81*5,39-1,1*0,11-2,54*2,17 -1,79*0,37-2,02*2,48	19.9	19.9							2.75		
12	14	199	2	Ванная	2,06*1,99	4.1		4.1						2.75		
12	14	199	3	Кухня-ниша	2,02*2,48	5.0		5.0						2.75		
12	14	199	4	Лоджия	2,98*1,0*0,5								1.5			

>		K1	ния			Площад	ць в кв.м,	, предназі	наченная	под пом	ещения	9.6	)B,	ия У	ВИП	-O)
пан		(eH	здания гит.п.	Назначение	Формула подсчета площади по внутреннему обмеру		жилые			нежилы	e	ATP 1	анд	цен чер	ecT BaE	вед оруд адъ
<u> </u>	¥	шэ	плану з кухни	частей помещения: жилая комната, канцелярское	по внутреннему оомеру		в том	числе		в том	числе	Ща 20е	алк вер рас	меп объ	ь М Б30	803 306(
Литера по плану	Этаж	Номер помещения	Номер по плану здания комнаты, кухни и т.п.	помещение, классная комната, больничная палата, кухня, коридор и т.п.		Общая	жилая	вспомога- тельная	Общая	основная	вспомога- тельная	Общая площадь по (этажу, строению)	Площадь балконов, лоджий, веранд и террас	Высота помещения по внутр. обмеру	Площадь мест общего пользования	Самовольно возведен- ная или переоборудо- ванная площадь
					Итого по помещению № 199	29.0	19.9	9.1					1.5			
12	14	200	1	Прихожая	1,69*2,49+1,52*5,31+1,32*2, 01	14.9		14.9						2.75		
12	14	200	2	Жилая комната	5,39*3,46-0,56*0,1	18.6	18.6							2.75		
12	14	200	3	Кухня	3,35*4,96+3,48*0,07+0,02*0, 14	16.9		16.9						2.75		
12	14	200	4	Сан. узел	1,88*1,0	1.9		1.9						2.75		
12	14	200	5	Ванная	2,25*1,88	4.2		4.2						2.75		
12	14	200	6	Жилая комната	3,32*3,58	11.9	11.9							2.75		
12	14	200	7	Жилая комната	3,66*4,91	18.0	18.0							2.75		
12	14	200	8	Кладовая	1,57*2,44	3.8		3.8						2.75		
12	14	200	9	Балкон	4,0*1,0*0,3								1.2			
12	14	200	10	Лоджия	3,04*1,0*0,5								1.5			
					Итого по помещению № 200	90.2	48.5	41.7					2.7			
12	14	201	1	Прихожая	1,61*2,66	4.3		4.3						2.75		
12	14	201	2	Ванная	0,63*1,91+0,78*1,94+2,3*0,6	4.2		4.2						2.75		
12	14	201	3	Жилая комната	2,32*4,12+1,43*4,84	16.5	16.5							2.75		
12	14	201	4	Кухня	3,42*1,79+1,67*3,69	12.3		12.3						2.75		
12	14	201	5	Гардеробная	2,22*1,61	3.6		3.6						2.75		
12	14	201	6	Лоджия	3,15*1,0*0,5								1.6			
					Итого по помещению № 201	40.9	16.5	24.4					1.6			
12	1.4	202	1	Патугатая	4.04*1.40+1.00*0.4	6.5		6.5						2.75		
12	14	202	1 2	Прихожая Ванная	4,04*1,49+1,09*0,4 2,79*1,61+0,72*0,27	4.7		4.7						2.75		
12	14	202			5,81*3,37+0,4*2,83+2,61*1,1	23.8		23.8						2.75		
12	14	202	3	Кухня	8	23.8		23.8						2.73		

5		KI.	ния			Площад	ць в кв.м,	, предназ	наченная	я под пом	ещения	0.0	J B,	У	КИП	-oì
laH.		(eHi	зда и т	Назначение	Формула подсчета площади по внутреннему обмеру		жилые			нежиль	ie	TO THE	онс анд	цен	эст Ван	вед оруд адъ
	¥	le II	ану Хни	частей помещения: жилая комната, канцелярское	по внутреннему обмеру		в том	числе		в том	числе	Ща,	алк вер рас	иеп объ	5 М( Ь30	BO3
Литера по плану	Этаж	Номер помещения	Номер по плану здания комнаты, кухни и т.п.	помещение, классная ком- ната, больничная палата, кухня, коридор и т.п.		Общая	жилая	вспомога- тельная	Общая	основная	вспомога- тельная	Общая площадь по (этажу, строению)	Площадь балконов, лоджий, веранд и террас	Высота помещения по внутр. обмеру	Площадь мест общего пользования	Самовольно возведен- ная или переоборудо- ванная площадь
12	14	202	4	Жилая комната	3,01*4,44-1,21*0,4	12.9	12.9							2.75		
12	14	202	5	Гардеробная	1,80*1,49	2.7		2.7						2.75		
12	14	202	6	Лоджия	2,77*1,0*0,5								1.4			
					Итого по помещению № 202	50.6	12.9	37.7					1.4			
12	14	203	1	Прихожая	3,09*1,66	5.1		5.1						2.75		
12	14	203	2	Сан. узел	2,47*1,9	4.7		4.7						2.75		
12	14	203	3	Кухня	5,78*3,23+2,03*0,52+0,27*3, 02+0,27*3,49	21.5		21.5						2.75		
12	14	203	4	Жилая комната	2,99*4,46-1,23*0,60	12.6	12.6							2.75		
12	14	203	5	Сан. узел	1,35*1,44	1.9		1.9						2.75		
12	14	203	6	Коридор	1,09*2,06	2.2		2.2						2.75		
12	14	203	7	Лоджия	3,02*1,0*0,5								1.5			
					Итого по помещению № 203	48.0	12.6	35.4					1.5			
12	14	204	1	Прихожая	3,65*1,52+1,10*0,74	6.4		6.4						2.75		
12	14	204	2	Жилая комната	3,82*3,11+0,42*1,10	12.3	12.3							2.75		
12	14	204	3	Ванная	1,91*2,42	4.6		4.6						2.75		
12	14	204	4	Кухня	4,19*5,64	23.6		23.6						2.75		
12	14	204	5	Лоджия	3,17*1,0*0,5								1.6			
12	14	204	6	Балкон	2,85*1,02*0,3								0.9			
					Итого по помещению № 204	46.9	12.3	34.6					2.5			
12	14	205	1	Жилая комната	5,38*2,96+2,56*3,31- 1,1*0,11-1,72*2,96	19.2	19.2							2.75		
12	14	205	2	Кухня-ниша	1,72*2,96	5.1		5.1						2.75		
12	14	205	3	Ванная	2,18*1,92	4.2		4.2						2.75		
12	14	205	4	Балкон	3,01*1,0*0,3								0.9			
					Итого по помещению № 205	28.5	19.2	9.3					0.9			

		13	здания 1 и т.п.			Площа,	ць в кв.м	, предназ	наченна	я под пом	ещения	OI (c	J B,	У	ВИП	-oì
laH.		(ені	зда и т	Назначение	Формула подсчета площади по внутреннему обмеру		жилые			нежиль	ie	品 田田	онс анд	цер	ест Ван	вед оруд адъ
	¥	le II	ХНИ	частей помещения: жилая комната, канцелярское	по внутреннему оомеру		в том	числе		в том	числе	ща	алк вер	den oon	5 М( Ь30	B03
Литера по плану	Этаж	Номер помещения	Номер по плану з комнаты, кухни	помещение, классная ком- ната, больничная палата, кухня, коридор и т.п.		Общая	жилая	вспомога-	Общая	основная	вспомога-	Общая площадь по (этажу, строению)	Площадь балконов, лоджий, веранд и террас	Высота помещения по внутр. обмеру	Площадь мест общего пользования	Самовольно возведен- ная или переоборудо- ванная площадь
12	14	206	1	Прихожая	1,64*1,22+1,18*1,21	3.4		3.4						2.75		
12	14	206	2	Ванная	2,12*1,92	4.1		4.1						2.75		
12	14	206	3	Кухня	3,01*3,29	9.9		9.9						2.75		
12	14	206	4	Жилая комната	5,0*0,81+5,52*1,94+0,41*3,6	16.4	16.4							2.75		
		200	.	JIIIII IIII IIII IIII IIII IIII IIII I	7+0,50*0,2	10	10							2.,0		
12	14	206	5	Балкон	2,99*1,0*0,3								0.9			
					Итого по помещению № 206	33.8	16.4	17.4					0.9			
12	14		70	Лестничная клетка	6.40*2.30										14.7	
12	14		71	Балкон	1.20*6.77										8.1	
12	14		72	Лифтовый холл	4.81*1.70-(0.28*0.47)									2.75	8.1	
12	14		73	Коридор	14.65*1.50+(2.10*1.53)+(1.52 *5.50)									2.75	33.6	
12	14		74	Техническое помещение	2.03*1.99-(0.39*0.48)- (1.56*0.65)									2.75	2.8	
12	14		161	Лестница	2,3*6,4									2.55	14.7	
12	14		162	Балкон	6,81*1,19										8.1	
12	14		163	Лифтовый холл	4,81*1,7-0,47*0,23									2.75	8.1	
12	14		164	Коридор	2,1*1,55+21,23*1,52									2.75	35.5	
12	14		165	Техническое помещение	1,66*0,55+0,83*1,56+0,49*1,									2.75	2.9	
					46											
					Итого по этажу	676.6	278.1	398.5				813.2	24.0		136.6	

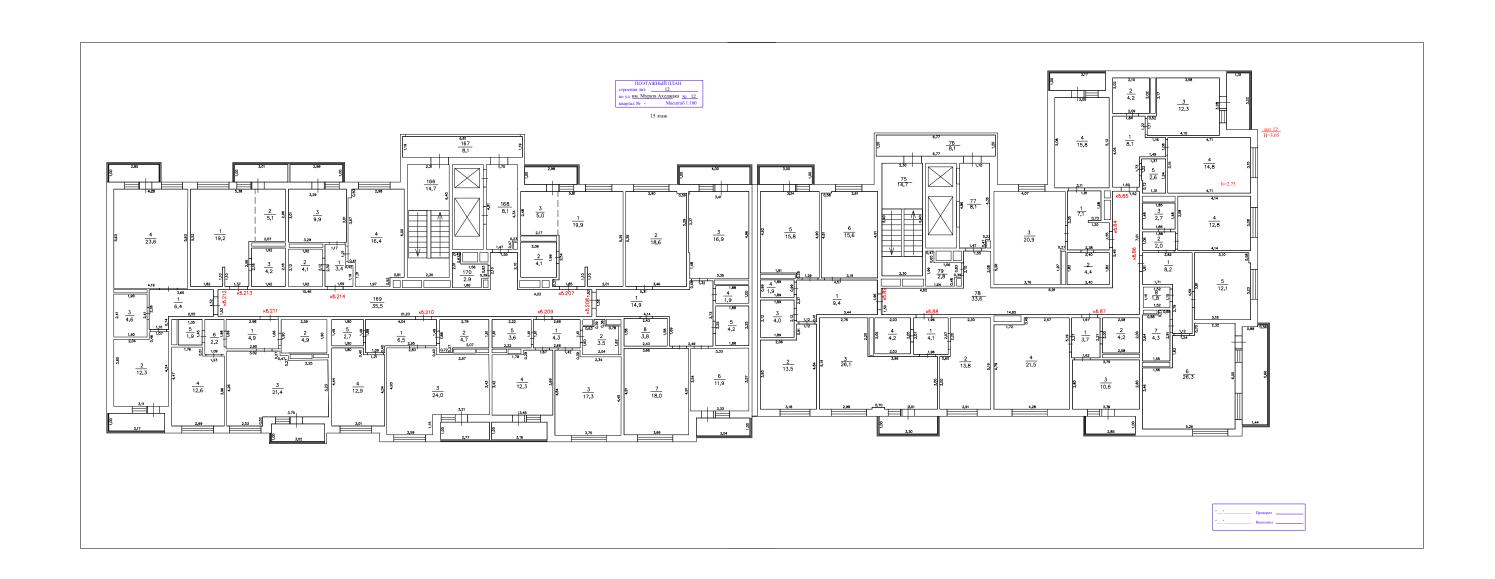


χE		ИИЯ	ания т.п.	Назначение	Φ	Площад		предназі	наченная	под пом		. ПО (Ю)	IOB,	ния ру	г	ден- удо- ь
IIIa)		Ще	у зд ии и	пазначение частей помещения:	Формула подсчета площади по внутреннему обмеру		жилые			нежилы		адр	ткон ран с	эще	Mec 30B2	33Be 50ру щад
101	Этаж	ЭМе	лан	жилая комната, канцелярское		_	В ТОМ		_		числе	поп Про	бал , ве ppa	оме	7.5 J. 10 J.	о вс
Литера по плану	Æ	Номер помещения	Номер по плану здания комнаты, кухни и т.п.	помещение, классная ком- ната, больничная палата, кухня, коридор и т.п.		Общая	жилая	вспомога- тельная	Общая	основная	вспомога- тельная	Общая площадь по (этажу, строению)	Площадь балконов, лоджий, веранд и террас	Высота помещения по внутр. обмеру	Площадь мест общего пользования	Самовольно возведенная или переоборудованная площадь
12	15	84	1	Прихожая	2.38*3.35-(0.73*0.12)- (1.74*0.47)	7.1		7.1						2.75		
12	15	84	2	Сан. узел	1.82*2.41	4.4		4.4						2.75		
12	15	84	3	Кухня	4.07*5.26-(1.97*0.27)	20.9		20.9						2.75		
12	15	84	4	Жилая комната	5.08*3.11	15.8	15.8							2.75		
12	15	84	5	Лоджия	3.17*1.0*0.5								1.6			
					Итого по помещению № 84	48.2	15.8	32.4					1.6			
12	15	85	1	Прихожая	4.05*1.50+(1.16*1.08)+(0.33* 2.31)	8.1		8.1						2.75		
12	15	85	2	Сан. узел	2.10*2.02	4.2		4.2						2.75		
12	15	85	3	Кухня	3.58*3.28+(0.52*1.11)	12.3		12.3						2.75		
12	15	85	4	Жилая комната	4.71*3.15	14.8	14.8							2.75		
12	15	85	5	Кладовая	1.37*1.94-(0.72*0.06)	2.6		2.6						2.75		
12	15	85	6	Лоджия	3.22*1.32*0.5								2.1			
					Итого по помещению № 85	42.0	14.8	27.2					2.1			
12	15	86	1	Прихожая	2.82*1.81+(2.79*1.12)	8.2		8.2						2.75		
12	15	86	2	Прихожая	1.06*1.88	2.0		2.0						2.75		
12	15	86	3	Сан. узел	1.48*1.85	2.7		2.7						2.75		
12	15	86	4	Жилая комната	3.08*4.14	12.8	12.8							2.75		
12	15	86	5	Жилая комната	3.18*3.81-(0.58*0.10)	12.1	12.1							2.75		
12	15	86	6	Кухня	5.26*3.46+(2.32*0.70)+(1.83* 3.56)	26.3		26.3						2.75		
12	15	86	7	Ванная	2.91*1.55-(0.27*0.88)	4.3		4.3						2.75		
12	15	86	8	Сан. узел	1.15*1.52	1.8		1.8						2.75		
12	15	86	9	Лоджия	(5.66*1.44-(0.88*0.10))*0.5								4.0			
					Итого по помещению № 86	70.2	24.9	45.3					4.0			

>		KI8	ния			Площад	ць в кв.м.	, предназ	наченная	н под пом	ещения	010	ЭВ, I	ия У	КИН	- до-
Тан		leH	зда ги т	Назначение частей помещения:	Формула подсчета площади по внутреннему обмеру		жилые			нежиль	ie	HINI	анд	цен мер	ecT Bal	вед ору,
] C	¥		ану хні	частей помещения: жилая комната, канцелярское	по внутреннему оомеру		в том	числе		в том	числе	рое	алк вер рас	Mer 061	ь м 1530	BO3 206,
Литера по плану	Этаж	Номер помещения	Номер по плану здания комнаты, кухни и т.п.	помещение, классная ком- ната, больничная палата, кухня, коридор и т.п.		Общая	жилая	вспомога- тельная	Общая	основная	вспомога- тельная	Общая площадь по (этажу, строению)	Площадь балконов, лоджий, веранд и террас	Высота помещения по внутр. обмеру	Площадь мест общего пользования	Самовольно возведен- ная или переоборудо- ванная площадь
12	15	87	1	Прихожая	1.61*2.27	3.7		3.7						2.75		
12	15	87	2	Сан. узел	2.08*2.0	4.2		4.2						2.75		
12	15	87	3	Кухня	2.80*3.79	10.6		10.6						2.75		
12	15	87	4	Жилая комната	5.19*4.28-(0.40*1.72)	21.5	21.5							2.75		
12	15	87	5	Лоджия	2.83*1.02*0.5								1.4			
					Итого по помещению № 87	40.0	21.5	18.5					1.4			
12	15	88	1	Прихожая	2.07*1.96	4.1		4.1						2.75		
12	15	88	2	Жилая комната	5.19*2.91-(0.60*2.20)	13.8	13.8							2.75		
12	15	88	3	Кухня	6.69*3.0+(2.76*2.20)- (0.70*0.11)	26.1		26.1						2.75		
12	15	88	4	Сан. узел	2.03*2.05	4.2		4.2						2.75		
12	15	88	5	Балкон	3.30*1.0*0.3								1.0			
					Итого по помещению № 88	48.2	13.8	34.4					1.0			
12	15	89	1	Прихожая	4.57*1.96+(1.12*0.41)	9.4		9.4						2.75		
12	15	89	2	Жилая комната	3.18*4.84-(2.06*0.91)	13.5	13.5							2.75		
12	15	89	3	Ванная	1.89*2.12	4.0		4.0						2.75		
12	15	89	4	Сан. узел	1.89*0.99	1.9		1.9						2.75		
12	15	89	5	Кухня	4.90*3.34-(1.91*0.28)	15.8		15.8						2.75		
12	15	89	6	Жилая комната	3.19*4.91-(0.58*0.10)	15.6	15.6							2.75		
12	15	89	7	Балкон	3.0*1.0*0.3								0.9			
					Итого по помещению № 89	60.2	29.1	31.1					0.9			
12	15	207	1	Жилая комната	5,81*5,39-1,1*0,11-2,54*2,17 -1,79*0,37-2,02*2,48	19.9	19.9							2.75		
12	15	207	2	Ванная	2,06*1,99	4.1		4.1						2.75		
12	15	207	3	Кухня-ниша	2,02*2,48	5.0		5.0						2.75		
12	15	207	4	Лоджия	2,98*1,0*0,5								1.5			

>		КИ	иния г.п.			Площад	ць в кв.м.	, предназі	наченная	н под пом	ещения	ПО Ю)	ов, ц	иия Уо	КИН	до-
Пан		цен	3Д8 1 И С	Назначение частей помешения:	Формула подсчета площади по внутреннему обмеру		жилые			нежиль	ie	AFI INII	сон	цен мер	мест	звед ору (адъ
0 11.	¥	Меш	ану /хни	жилая комната, канцелярское	по внутреннему оомеру		В ТОМ	числе		В ТОМ	числе	рое	балн Вер рас	Mei 06	Љ М 1Б3(	806 606 110III
Литера по плану	Этаж	Номер помещения	Номер по плану здания комнаты, кухни и т.п.	помещение, классная ком- ната, больничная палата, кухня, коридор и т.п.		Общая	жилая	вспомога- тельная	Общая	основная	вспомога- тельная	Общая площадь по (этажу, строению)	Площадь балконов, лоджий, веранд и террас	Высота помещения по внутр. обмеру	Площадь мест общего пользования	Самовольно возведенная или переоборудованная площадь
					Итого по помещению № 207	29.0	19.9	9.1					1.5			
12	15	208	1	Прихожая	1,69*2,49+1,52*5,31+1,32*2, 01	14.9		14.9						2.75		
12	15	208	2	Жилая комната	5,39*3,46-0,56*0,1	18.6	18.6							2.75		
12	15	208	3	Кухня	3,35*4,96+3,37*0,07+0,02*0, 15	16.9		16.9						2.75		
12	15	208	4	Сан. узел	1,88*1,0	1.9		1.9						2.75		
12	15	208	5	Ванная	2,25*1,88	4.2		4.2						2.75		
12	15	208	6	Жилая комната	3,33*3,56	11.9	11.9							2.75		
12	15	208	7	Жилая комната	3,66*4,91	18.0	18.0							2.75		
12	15	208	8	Кладовая	1,58*2,43	3.8		3.8						2.75		
12	15	208	9	Балкон	4,0*1,0*0,3								1.2			
12	15	208	10	Лоджия	3,04*1,0*0,5								1.5			
					Итого по помещению № 208	90.2	48.5	41.7					2.7			
12	15	209	1	Прихожая	1,61*2,66	4.3		4.3						2.75		
12	15	209	2	Ванная	0,63*1,60+0,78*1,62+1,99*0, 63	3.5		3.5						2.75		
12	15	209	3	Жилая комната	2,34*4,45+1,42*4,84	17.3	17.3							2.75		
12	15	209	4	Кухня	3,42*1,79+1,67*3,69	12.3		12.3						2.75		
12	15	209	5	Гардеробная	2,22*1,61	3.6		3.6						2.75		
12	15	209	6	Лоджия	3,15*1,0*0,5								1.6			
					Итого по помещению № 209	41.0	17.3	23.7					1.6			
12	15	210	1	Прихожая	4,04*1,49+1,09*0,4	6.5		6.5						2.75		
12	15	210	2	Ванная	2,79*1,61+0,72*0,27	4.7		4.7						2.75		
12	15	210	3	Кухня	5,81*3,43+0,4*2,83+2,59*1,1 5	24.0		24.0						2.75		

		КИ	ния			Площад	ць в кв.м,	, предназ	наченная	н под пом	ещения	010	ов, Т	ия У	КИН	-сн-
Тан		leH]	зда ги т	Назначение	Формула подсчета площади		жилые			нежиль	іе	ПИ	анд	цен мер	ecT Bal	вед ору,
TH C	¥	чеп	ану хни	частей помещения: жилая комната, канцелярское	по внутреннему обмеру		в том	числе		в том	числе	рое	алк вер рас	меп обл	ь м 1530	воз 20бе 10щ
Литера по плану	Этаж	Номер помещения	Номер по плану здания комнаты, кухни и т.п.	помещение, классная ком- ната, больничная палата, кухня, коридор и т.п.		Общая	жилая	вспомога- тельная	Общая	основная	вспомога- тельная	Общая площадь по (этажу, строению)	Площадь балконов, лоджий, веранд и террас	Высота помещения по внутр. обмеру	Площадь мест общего пользования	Самовольно возведенная или переоборудованная площадь
12	15	210	4	Жилая комната	3,01*4,44-1,21*0,4	12.9	12.9							2.75		
12	15	210	5	Гардеробная	1,80*1,49	2.7		2.7						2.75		
12	15	210	6	Лоджия	2,77*1,0*0,5								1.4			
					Итого по помещению № 210	50.8	12.9	37.9					1.4			
12	15	211	1	Прихожая	2,98*1,66	4.9		4.9						2.75		
12	15	211	2	Сан. узел	2,59*1,9	4.9		4.9						2.75		
12	15	211	3	Кухня	5,76*3,23+2,03*0,52+0,27*3, 02+0,27*3,49	21.4		21.4						2.75		
12	15	211	4	Жилая комната	2,99*4,46-1,23*0,60	12.6	12.6							2.75		
12	15	211	5	Сан. узел	1,35*1,45	1.9		1.9						2.75		
12	15	211	6	Коридор	1,09*1,98	2.2		2.2						2.75		
12	15	211	7	Лоджия	3,02*1,0*0,5								1.5			
					Итого по помещению № 211	47.9	12.6	35.3					1.5			
12	15	212	1	Прихожая	3,65*1,52+1,10*0,74	6.4		6.4						2.75		
12	15	212	2	Жилая комната	3,80*3,11+0,46*1,07	12.3	12.3							2.75		
12	15	212	3	Ванная	1,9*2,41	4.6		4.6						2.75		
12	15	212	4	Кухня	4,19*5,63	23.6		23.6						2.75		
12	15	212	5	Лоджия	3,17*1,0*0,5								1.6			
12	15	212	6	Балкон	2,85*1,02*0,3								0.9			
					Итого по помещению № 212	46.9	12.3	34.6					2.5			
12	15	213	1	Жилая комната	5,38*2,96+2,56*3,31- 1,1*0,11-1,72*2,96	19.2	19.2							2.75		
12	15	213	2	Кухня-ниша	1,72*2,96	5.1		5.1						2.75		
12	15	213	3	Ванная	2,18*1,92	4.2		4.2						2.75		
12	15	213	4	Балкон	3,01*1,0*0,3								0.9			
					Итого по помещению № 213	28.5	19.2	9.3					0.9			

<u> </u>		BI BI	здания 1 и т.п.			Площад	ць в кв.м	, предназі	наченная	я под пом	ещения	OI (c	J B,	У	ВИП	-OÌ
laH.		(eHi)	зда.	Назначение	Формула подсчета площади по внутреннему обмеру		жилые			нежиль	ie	品 田田	онс анд	цер	ест Ван	вед оруд адъ
E	¥		X X	частей помещения: жилая комната, канцелярское	по внутреннему оомеру		в том числе			в том числе		ща	алк вер	леп объ	5 M( 530	803 206(
Литера по плану	Этаж	Номер помещения	номер по плану комнаты, кухни	помещение, классная ком- ната, больничная палата, кухня, коридор и т.п.	Общая	Общая	жилая	вспомога- тельная	Общая	основная	вспомога- тельная	Общая площадь по (этажу, строению)	Площадь балконов, лоджий, веранд и террас	Высота помещения по внутр. обмеру	Площадь мест общего пользования	Самовольно возведен- ная или переоборудо- ванная площадь
12	15	214	1	Прихожая	1,59*1,19+1,17*1,21	3.3		3.3						2.75		
12	15	214	2	Ванная	2,12*1,92	4.1		4.1						2.75		
12	15		3	Кухня	3,01*3,29	9.9		9.9						2.75		
12	15		4	Жилая комната	5,0*0,81+5,52*1,97+0,41*3,6 7+0,50*0,18	16.5	16.5							2.75		
12	15	214	5	Балкон	2,99*1,0*0,3								0.9			
					Итого по помещению № 214	33.8	16.5	17.3					0.9			
12	15	,	75	Лестничная клетка	6.40*2.30										14.7	
12	15	,	76	Балкон	1.20*6.77										8.1	
12	15	,	77	Лифтовый холл	4.81*1.70-(0.28*0.47)									2.75	8.1	
12	15	,	78	Коридор	14.65*1.50+(2.10*1.53)+(1.52 *5.50)									2.75	33.6	
12	15	,	79	Техническое помещение	2.03*1.99-(0.39*0.48)- (1.56*0.65)									2.75	2.8	
12	15	1	166	Лестница	2,3*6,4									2.75	14.7	
12	15	1	167	Балкон	6,81*1,19										8.1	
12	15	1	168	Лифтовый холл	1,7*4,81-0,47*0,23									2.75	8.1	
12	15	1	169	Коридор	21,23*1,52+2,1*1,55									2.75	35.5	
12	15	1	170	Техническое помещение	1,66*0,55+0,83*1,56+0,49*1,									2.75	2.9	
					46											
					Итого по этажу	676.9	279.1	397.8				813.5	24.0		136.6	

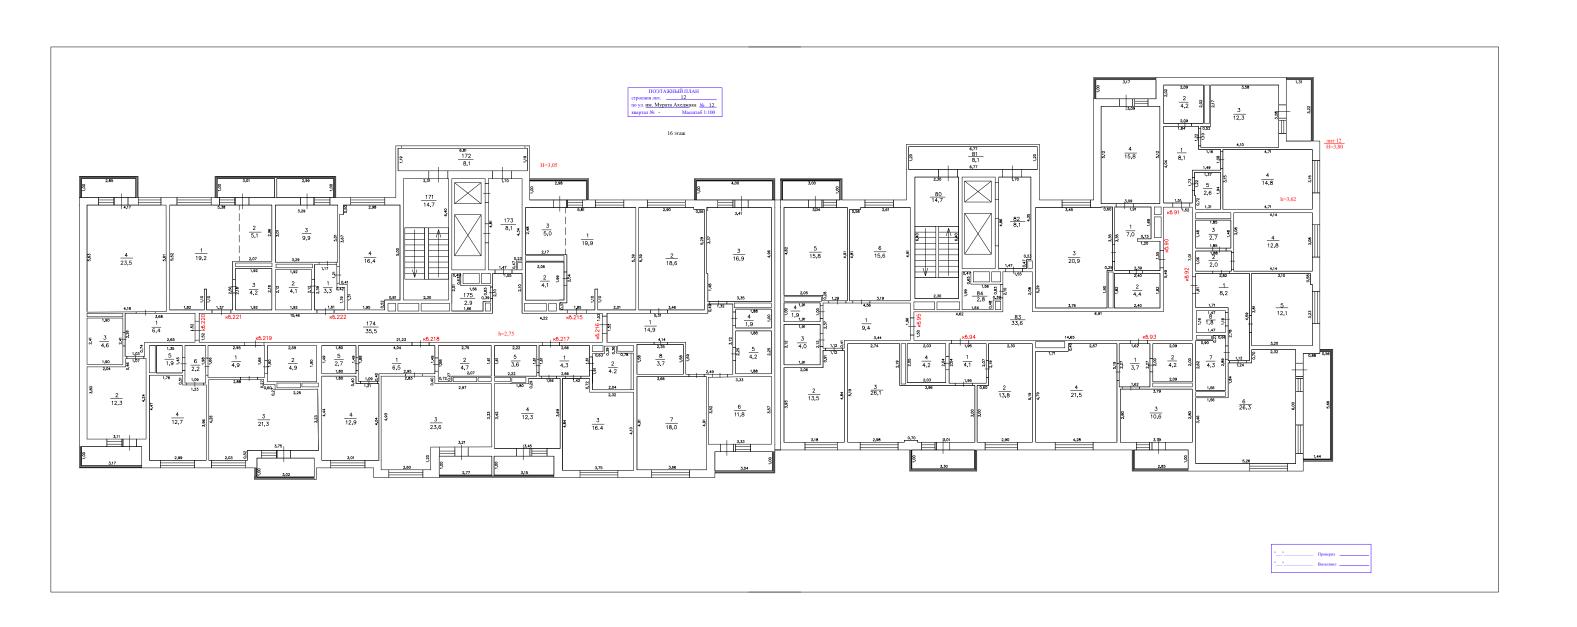


χE		ИИЯ	ания т.п.	Назначение	Φ	Площад		предназі	наченная	под пом		. ПО ПЮ)	idb,	ния ру	г	ден- удо- ь
IIIa]		Ще	у зд пи и	пазначение частей помещения:	Формула подсчета площади по внутреннему обмеру		жилые			нежилы		адь	ткон ран	ЭМе	Mec 10B2	33Be 50ру цад
101	Этаж	Me.	пан. Ухн	жилая комната, канцелярское	J 1 J 13		В ТОМ			в том числе		Шо	бал , ве ppa	эме	4 A	0 BC
Литера по плану	Эr	Номер помещения	Номер по плану здания комнаты, кухни и т.п.	помещение, классная ком- ната, больничная палата, кухня, коридор и т.п.		Общая	жилая	вспомога- тельная	Общая	основная	вспомога- тельная	Общая площадь по (этажу, строению)	Площадь балконов, лоджий, веранд и террас	Высота помещения по внутр. обмеру	Площадь мест общего пользования	Самовольно возведенная или переоборудованная площадь
12	16	90	1	Прихожая	2.38*3.35-(0.73*0.12)- (1.74*0.47)	7.1		7.1						3.62		
12	16	90	2	Сан. узел	1.82*2.41	4.4		4.4						3.62		
12	16	90	3	Кухня	4.07*5.26-(1.97*0.27)	20.9		20.9						3.62		
12	16	90	4	Жилая комната	5.08*3.11	15.8	15.8							3.62		
12	16	90	5	Лоджия	3.17*1.0*0.5								1.6			
					Итого по помещению № 90	48.2	15.8	32.4					1.6			
12	16	91	1	Прихожая	4.05*1.50+(1.16*1.08)+(0.33* 2.31)	8.1		8.1						3.62		
12	16	91	2	Сан. узел	2.10*2.02	4.2		4.2						3.62		
12	16	91	3	Кухня	3.58*3.28+(0.52*1.11)	12.3		12.3						3.62		
12	16	91	4	Жилая комната	4.71*3.15	14.8	14.8							3.62		
12	16	91	5	Кладовая	1.37*1.94-(0.72*0.06)	2.6		2.6						3.62		
12	16	91	6	Лоджия	3.22*1.32*0.5								2.1			
					Итого по помещению № 91	42.0	14.8	27.2					2.1			
12	16	92	1	Прихожая	2.82*1.81+(2.79*1.12)	8.2		8.2						3.62		
12	16	92	2	Прихожая	1.06*1.88	2.0		2.0						3.62		
12	16	92	3	Сан. узел	1.48*1.85	2.7		2.7						3.62		
12	16	92	4	Жилая комната	3.08*4.14	12.8	12.8							3.62		
12	16	92	5	Жилая комната	3.18*3.81-(0.58*0.10)	12.1	12.1							3.62		
12	16	92	6	Кухня	5.26*3.46+(2.32*0.70)+(1.83* 3.56)	26.3		26.3						3.62		
12	16	92	7	Ванная	2.91*1.55-(0.27*0.88)	4.3		4.3						3.62		
12	16	92	8	Сан. узел	1.15*1.52	1.8		1.8						3.62		
12	16	92	9	Лоджия	(5.66*1.44-(0.88*0.10))*0.5								4.0			
					Итого по помещению № 92	70.2	24.9	45.3					4.0			

		158	ния			Площад	ць в кв.м.	, предназі	наченная	я под пом	ещения	0.0	)B,	У	ВИ	-Ha
ану		(ент	зда и т	Назначение	Формула подсчета площади по внутреннему обмеру		жилые			нежиль	ie	I THE I	онс анд	цен лер)	ЭСТ Ван	ведоруд адъ
=	¥	[еш	ину хни	частей помещения: жилая комната, канцелярское	по внутреннему обмеру		в том	числе		в том	числе	Ща	алк вер	леп объ	5 M( b30	робо
Литера по плану	Этаж	Номер помещения	Номер по плану здания комнаты, кухни и т.п.	помещение, классная ком- ната, больничная палата, кухня, коридор и т.п.		Общая	жилая	вспомога- тельная	Общая	основная	вспомога- тельная	Общая площадь по (этажу, строению)	Площадь балконов, лоджий, веранд и террас	Высота помещения по внутр. обмеру	Площадь мест общего пользования	Самовольно возведенная или переоборудованная площадь
12	16	93	1	Прихожая	1.61*2.27	3.7		3.7						3.62		
12	16	93	2	Сан. узел	2.08*2.0	4.2		4.2						3.62		
12	16	93	3	Кухня	2.80*3.79	10.6		10.6						3.62		
12	16	93	4	Жилая комната	5.19*4.28-(0.40*1.72)	21.5	21.5							3.62		
12	16	93	5	Лоджия	2.83*1.02*0.5								1.4			
					Итого по помещению № 93	40.0	21.5	18.5					1.4			
12	16	94	1	Прихожая	2.07*1.96	4.1		4.1						3.62		
12	16	94	2	Жилая комната	5.19*2.91-(0.60*2.20)	13.8	13.8							3.62		
12	16	94	3	Кухня	6.69*3.0+(2.76*2.20)- (0.70*0.11)	26.1		26.1						3.62		
12	16	94	4	Сан. узел	2.03*2.05	4.2		4.2						3.62		
12	16	94	5	Балкон	3.30*1.0*0.3								1.0			
					Итого по помещению № 94	48.2	13.8	34.4					1.0			
12	16	95	1	Прихожая	4.57*1.96+(1.12*0.41)	9.4		9.4						3.62		
12	16	95	2	Жилая комната	3.18*4.84-(2.06*0.91)	13.5	13.5							3.62		
12	16	95	3	Ванная	1.89*2.12	4.0		4.0						3.62		
12	16	95	4	Сан. узел	1.89*0.99	1.9		1.9						3.62		
12	16	95	5	Кухня	4.90*3.34-(1.91*0.28)	15.8		15.8						3.62		
12	16	95	6	Жилая комната	3.19*4.91-(0.58*0.10)	15.6	15.6							3.62		
12	16	95	7	Балкон	3.0*1.0*0.3								0.9			
					Итого по помещению № 95	60.2	29.1	31.1					0.9			
12	16	215	1	Жилая комната	5,81*5,39-1,1*0,11-2,54*2,17 -1,79*0,37-2,02*2,48	19.9	19.9							2.75		
12	16	215	2	Ванная	2,06*1,99	4.1		4.1						2.75		
12	16	215	3	Кухня-ниша	2,02*2,48	5.0		5.0						2.75		
12	16	215	4	Лоджия	2,98*1,0*0,5								1.5			

>		ИЯ	плану здания кухни и т.п.			Площад	ць в кв.м.	, предназ	наченная	под пом	под помещения		0B,	иия	КИН	до-
пан		тен	зда 1 и 1	Назначение частей помещения:	Формула подсчета площади по внутреннему обмеру		жилые			нежиль	ie	E E E	сон	цен	ect	звед ору,
0 11.	¥	меп	ану /хни	жилая комната, канцелярское	по внутреннему оомеру		В ТОМ	числе		в том числе		рое	вер Вер	об.	Ъ М 1Б3(	909 eo 6
Литера по плану	Этаж	Номер помещения	Номер по плану комнаты, кухни	помещение, классная ком- ната, больничная палата, кухня, коридор и т.п.		Общая	жилая	вспомога- тельная	Общая	основная	вспомога- тельная	Общая площадь по (этажу, строению)	Площадь балконов, лоджий, веранд и террас	Высота помещения по внутр. обмеру	Площадь мест общего пользования	Самовольно возведен- ная или переоборудо- ванная площадь
					Итого по помещению № 215	29.0	19.9	9.1					1.5			
12	16	216	1	Прихожая	1,69*2,49+1,52*5,31+1,32*2, 01	14.9		14.9						2.75		
12	16	216	2	Жилая комната	5,39*3,46-0,56*0,1	18.6	18.6							2.75		
12	16	216	3	Кухня	3,35*4,96+3,37*0,07+0,02*0, 15	16.9		16.9						2.75		
12	16	216	4	Сан. узел	1,88*1,0	1.9		1.9						2.75		
12	16	216	5	Ванная	2,25*1,88	4.2		4.2						2.75		
12	16	216	6	Жилая комната	3,33*3,55	11.8	11.8							2.75		
12	16	216	7	Жилая комната	3,66*4,91	18.0	18.0							2.75		
12	16	216	8	Кладовая	1,58*2,35	3.7		3.7						2.75		
12	16	216	9	Балкон	4,0*1,0*0,3								1.2			
12	16	216	10	Лоджия	3,04*1,0*0,5								1.5			
					Итого по помещению № 216	90.0	48.4	41.6					2.7			
12	16	217	1	Прихожая	1,61*2,66	4.3		4.3						2.75		
12	16	217	2	Ванная	0,63*1,91+0,78*1,94+2,3*0,6	4.2		4.2						2.75		
12	16	217	3	Жилая комната	2,32*4,10+1,42*4,84	16.4	16.4							2.75		
12	16	217	4	Кухня	3,42*3,45+1,66*0,29	12.3		12.3						2.75		
12	16	217	5	Гардеробная	2,22*1,61	3.6		3.6						2.75		
12	16	217	6	Лоджия	3,15*1,0*0,5								1.6			
					Итого по помещению № 217	40.8	16.4	24.4					1.6			
12	16	218	1	Прихожая	4,04*1,49+1,09*0,4	6.5		6.5						2.75		
12	16	218	2	Ванная	2,79*1,61+0,72*0,27	4.7		4.7						2.75		
12	16	218	3	Кухня	5,81*3,33+0,4*2,83+2,60*1,2 0	23.6		23.6						2.75		

		<b>K</b> I	здания 1 и т.п.			Площад	ць в кв.м.	, предназ	наченна	я под пом	ещения	0.0	)B,	У	КИ	-Ha
ану		ени	зда) и т	Назначение	Формула подсчета площади по внутреннему обмеру		жилые			нежиль	ie	I THE I	онс анд	тер) Дер)	эст Ван	ведо оруд адъ
E	¥	Геш	ину Хни	частей помещения: жилая комната, канцелярское	по внутреннему обмеру		в том	числе	в том числе			Ща,	алк вер рас	иеп объ	5 М( Б30	ВОЗ
Литера по плану	Этаж	Номер помещения	Номер по плану з комнаты, кухни	помещение, классная ком- ната, больничная палата, кухня, коридор и т.п.	Общая	Общая	жилая	вспомога- тельная	Общая	основная	вспомога- тельная	Общая площадь по (этажу, строению)	Площадь балконов, лоджий, веранд и террас	Высота помещения по внутр. обмеру	Площадь мест общего пользования	Самовольно возведен- ная или переоборудо- ванная площадь
12	16	218	4	Жилая комната	3,01*4,44-1,21*0,4	12.9	12.9							2.75		
12	16	218	5	Гардеробная	1,80*1,49	2.7		2.7						2.75		
12	16	218	6	Лоджия	2,77*1,0*0,5								1.4			
					Итого по помещению № 218	50.4	12.9	37.5					1.4			
12	16	219	1	Прихожая	2,95*1,66	4.9		4.9						2.75		
12	16	219	2	Сан. узел	2,59*1,9	4.9		4.9						2.75		
12	16	219	3	Кухня	5,76*3,23+2,03*0,52+0,27*2, 92+0,24*3,52	21.3		21.3						2.75		
12	16	219	4	Жилая комната	2,99*4,47-1,23*0,51	12.7	12.7							2.75		
12	16	219	5	Сан. узел	1,35*1,45	1.9	12.7	1.9						2.75		
12	16	219	6	Коридор	1,09*1,98	2.2		2.2						2.75		
12	16	219	7	Лоджия	3,02*1,0*0,5	2.2		2.2					1.5	2.73		
12	10	217	,	этоджил	Итого по помещению № 219	47.9	12.7	35.2					1.5			
12	16	220	1	Прихожая	3,68*1,52+1,03*0,74	6.4		6.4						2.75		
12	16	220	2	Жилая комната	3,80*3,11+0,46*1,07	12.3	12.3	0.4						2.75		
12	16	220	3	Ванная	1,90*2,41	4.6	12.3	4.6						2.75		
12	16	220	4	Кухня	4,18*5,62	23.5		23.5						2.75		
12	16	220	5	Лоджия	3,17*1,0*0,5	23.3		23.3					1.6	2.73		
12	16	220	6	Балкон	2,85*1,02*0.3								0.9			
					Итого по помещению № 220	46.8	12.3	34.5					2.5			
12	16	221	1	Жилая комната	5,38*2,96+2,56*3,31- 1,1*0,11-1,72*2,96	19.2	19.2							2.75		
12	16	221	2	Кухня-ниша	1,72*2,96	5.1		5.1						2.75		
12	16	221	3	Ванная	2,18*1,92	4.2		4.2						2.75		
12	16	221	4	Балкон	3,01*1,0*0,3								0.9			

		KIX	здания гит.п.			Площа	ць в кв.м	, предназ	наченная	я под пом	ещения	0) (0	ов, ц	ия У	КИІ	-сн-			
Тан		leH.	3Да ги т	Назначение частей помещения:	Формула подсчета площади по внутреннему обмеру		жилые			нежиль	іе	HIM	анд	цен мер	ecT Bai	звед ору,			
110	×	чеп	ану хні	жилая комната, канцелярское	по внутреннему оомеру		в том	числе		в том	в том числе		Bep pac	ме <u>г</u> 06	ь м 1Б3С	BO3 e060			
Литера по плану	Этаж	Номер помещения	Номер по плану здани комнаты, кухни и т.п.	помещение, классная ком- ната, больничная палата, кухня, коридор и т.п.	ната, больничная палата, кухня, коридор и т.п.	ната, больничная палата, кухня, коридор и т.п.	помещение, классная ком- ната, больничная палата,	}	Общая	жилая	вспомога- тельная	Общая	основная	вспомога- тельная	Общая площадь по (этажу, строению) Площадь балконов, поджий, веранд	Площадь балконов, лоджий, веранд и террас	Высота помещения по внутр. обмеру	Площадь мест общего пользования	Самовольно возведен- ная или переоборудо- ванная площадь
					Итого по помещению № 221	28.5	19.2	9.3					0.9						
12	16	222	1	Прихожая	1,61*1,19+1,17*1,21	3.3		3.3						2.75					
12	16	222	2	Ванная	2,12*1,92	4.1		4.1						2.75					
12	16	222	3	Кухня	3,01*3,29	9.9		9.9						2.75					
12	16	222	4	Жилая комната	5,0*0,81+5,52*1,95+0,41*3,6 7+0,50*0,2	16.4	16.4							2.75					
12	16	222	5	Балкон	2,99*1,0*0,3								0.9						
					Итого по помещению № 222	33.7	16.4	17.3					0.9						
12	16		80	Лестничная клетка	6.40*2.30										14.7				
12	16		81	Балкон	1.20*6.77										8.1				
12	16		82	Лифтовый холл	4.81*1.70-(0.28*0.47)									3.62	8.1				
12	16		83	Коридор	14.65*1.50+(2.10*1.53)+(1.52 *5.50)									3.62	33.6				
12	16		84	Техническое помещение	2.03*1.99-(0.39*0.48)- (1.56*0.65)									3.62	2.8				
12	16		171	Лестница	2,3*6,4										14.7				
12	16		172	Балкон	6,81*1,19										8.1				
12	16		173	Лифтовый холл	4,81*1,7-0,47*0,23									2.75	8.1				
12	16		174	Коридор	21,23*1,52+1,55*2,1									2.75	35.5				
12	16		175	Техническое помещение	1,66*0,55+0,83*1,56+0,49*1,									2.75	2.9				
				,	46														
					Итого по этажу	675.9	278.1	397.8				812.5	24.0		136.6				

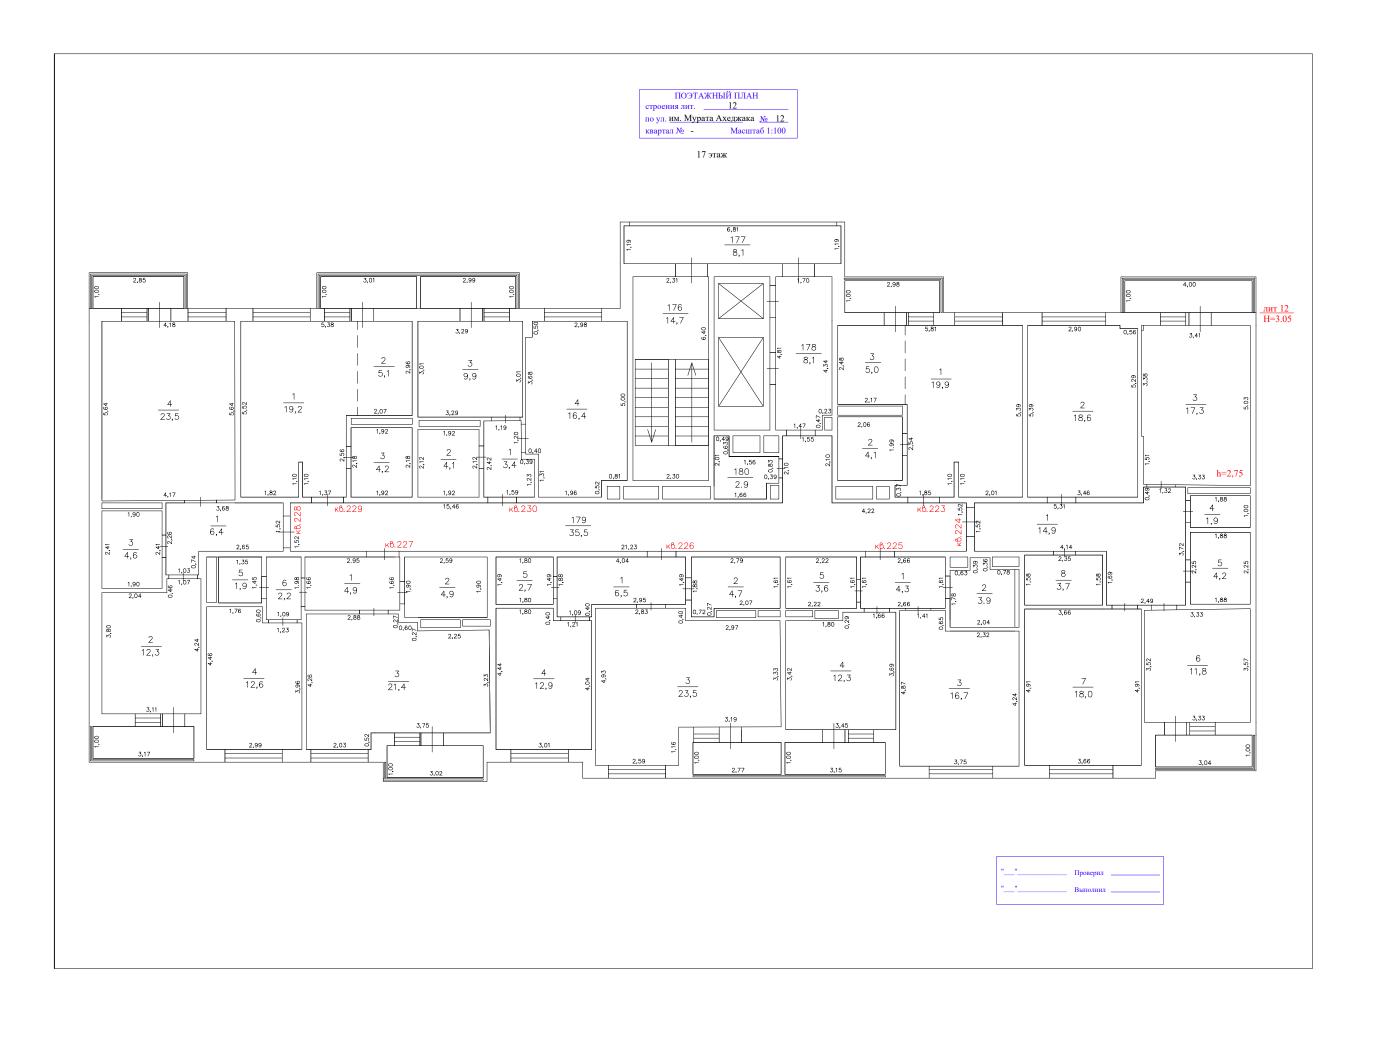

<b>y</b>		КИ	иния г.п.			Площадь в кв.м, предназначенная под помещения дсчета площади жилые нежилые В Э В В									цен-
пан		цен	3Д8 1 И С	Назначение частей помешения:	Формула подсчета площади по внутреннему обмеру		жилые			нежилые	1,175 1,1111	сон	иен мер	мест	звед ору (адъ
О П.	¥	Меп	ану /хни	жилая комната, канцелярское	по внутреннему оомеру		в том	числе		в том числе	рое	вер Вер	90	Љ М 1Б3(	909 eoo
Литера по плану	Этаж	Номер помещения	Номер по плану здания комнаты, кухни и т.п.	помещение, классная ком- ната, больничная палата, кухня, коридор и т.п.		Общая	жилая	вспомога- тельная	Общая	основная вспомога- тельная	Общая площадь по (этажу, строению)	Площадь балконов, лоджий, веранд и террас	Высота помещения по внутр. обмеру	Площадь мест общего пользования	Самовольно возведен- ная или переоборудо- ванная площадь
12	17	223	1	Жилая комната	5,81*5,39-1,1*0,11-2,54*2,17 -1,79*0,37-2,02*2,48	19.9	19.9						2.75		
12	17	223	2	Ванная	2,06*1,99	4.1		4.1					2.75		
12	17	223	3	Кухня-ниша	2,02*2,48	5.0		5.0					2.75		
12	17	223	4	Лоджия	2,98*1,0*0,5							1.5			
					Итого по помещению № 223	29.0	19.9	9.1				1.5			
12	17	224	1	Прихожая	1,69*2,49+1,52*5,31+1,32*2, 01	14.9		14.9					2.75		
12	17	224	2	Жилая комната	5,39*3,46-0,56*0,1	18.6	18.6						2.75		
12	17	224	3	Кухня	3,33*5,09+3,38*0,09+0,04*0, 13	17.3		17.3					2.75		
12	17	224	4	Сан. узел	1,88*1,0	1.9		1.9					2.75		
12	17	224	5	Ванная	2,25*1,88	4.2		4.2					2.75		
12	17	224	6	Жилая комната	3,33*3,54	11.8	11.8						2.75		
12	17	224	7	Жилая комната	3,66*4,91	18.0	18.0						2.75		
12	17	224	8	Кладовая	1,58*2,35	3.7		3.7					2.75		
12	17	224	9	Балкон	4,0*1,0*0,3							1.2			
12	17	224	10	Лоджия	3,04*1,0*0,5							1.5			
					Итого по помещению № 224	90.4	48.4	42.0				2.7			
12	17	225	1	Прихожая	1,61*2,66	4.3		4.3					2.75		
12	17	225	2	Ванная	0,63*1,78+0,63*2,17+1,81*0, 78	3.9		3.9					2.75		
12	17	225	3	Жилая комната	2,32*4,24+1,41*4,87	16.7	16.7						2.75		
12	17	225	4	Кухня	3,45*1,80+1,66*3,69	12.3		12.3					2.75		
12	17	225	5	Гардеробная	2,22*1,61	3.6		3.6					2.75		
12	17	225	6	Лоджия	3,15*1,0*0,5							1.6			
					Итого по помещению № 225	40.8	16.7	24.1				1.6			

		<b>KI</b>	здания г и т.п.			Площад	ць в кв.м,	предназн	наченная	я под пом	ещения	0.0	J. J	ия У	КИ	-OÌ
пан		(eHI	здания и т.п.	Назначение	Формула подсчета площади по внутреннему обмеру		жилые			нежиль	ie	136 J	онс	дәу нә	ecT BaE	вед оруд адъ
	¥	lell	плану кухни	частей помещения: жилая комната, канцелярское	по внутреннему оомеру		в том	числе		в том	числе	ща	aлк Bep	иеп объ	5 М( Ь30	300 E
Литера по плану	Этаж	Номер помещения	Номер по плану комнаты, кухни	помещение, классная ком- ната, больничная палата, кухня, коридор и т.п.		Общая	жилая	вспомога- тельная	Общая	основная	вспомога-	Общая площадь по (этажу, строению)	Площадь балконов, лоджий, веранд и террас	Высота помещения по внутр. обмеру	Площадь мест общего пользования	Самовольно возведен- ная или переоборудо- ванная площадь
12	17	226	1	Прихожая	4,04*1,49+1,09*0,4	6.5		6.5						2.75		
12	17	226	2	Ванная	2,79*1,61+0,72*0,27	4.7		4.7						2.75		
12	17	226	3	Кухня	5,81*3,33+0,4*2,83+2,61*1,1 6	23.5		23.5						2.75		
12	17	226	4	Жилая комната	3,01*4,44-1,21*0,4	12.9	12.9							2.75		
	17	226	5		1,80*1,49	2.7	12.9	2.7						2.75		
12	17	226	6	Гардеробная Лоджия	2,77*1,0*0,5	2.1		2.1					1.4	2.73		
12	1 /	220	0	Лоджия	<b>Итого по помещению № 226</b>	50.3	12.9	37.4					1.4			
					итого по помещению № 226	50.5	12.9	37.4					1.4			
12	17	227	1	Прихожая	2,95*1,66	4.9		4.9						2.75		
12	17	227	2	Сан. узел	2,59*1,9	4.9		4.9						2.75		
12	17	227	3	Кухня	5,76*3,23+2,03*0,52+0,27*2, 88+0,27*3,52	21.4		21.4						2.75		
12	17	227	4	Жилая комната	2,99*4,46-1,23*0,60	12.6	12.6							2.75		
12	17	227	5	Сан. узел	1,35*1,45	1.9		1.9						2.75		
12	17	227	6	Коридор	1,09*1,98	2.2		2.2						2.75		
12	17	227	7	Лоджия	3,02*1,0*0,5								1.5			
					Итого по помещению № 227	47.9	12.6	35.3					1.5			
12	17	228	1	Прихожая	3,68*1,52+1,03*0,74	6.4		6.4						2.75		
12	17	228	2	Жилая комната	3,80*3,11+0,46*1,07	12.3	12.3							2.75		
12	17	228	3	Ванная	1,90*2,41	4.6		4.6						2.75		
12	17	228	4	Кухня	4,18*5,64	23.6		23.6						2.75		
12	17	228	5	Лоджия	3,17*1,0*0,5								1.6			
12	17	228	6	Балкон	2,85*1,02*0,3								0.9			
					Итого по помещению № 228	46.9	12.3	34.6					2.5			

<u>&gt;</u>		18	ния			Площа,	дь в кв.м	, предназі	наченная	я под пом	ещения	010	)B,	ия У	ВИП	- 10-
laH.		leHI]	зда ги т	Назначение	Формула подсчета площади по внутреннему обмеру		жилые			нежиль	іе	THINE THE	оно анд	цен	ecT BaF	вед оруд
III C	¥	чеп	ану хни	частей помещения: жилая комната, канцелярское	по внутреннему оомеру		в том	числе		в том	числе	рое	алк вер рас	обл	ь м 1530	B03 2066 10 III
Литера по плану	Этаж	Номер помещения	Номер по плану здания комнаты, кухни и т.п.	помещение, классная комната, больничная палата, кухня, коридор и т.п.		Общая	жилая	вспомога- тельная	Общая	основная	вспомога- тельная	Общая площадь по (этажу, строению)	Площадь балконов, лоджий, веранд и террас	Высота помещения по внутр. обмеру	Площадь мест общего пользования	Самовольно возведенная или переоборудованная площадь
12	17	229	1	Жилая комната	5,38*2,96+2,56*3,31- 1,1*0,11-1,72*2,96	19.2	19.2							2.75		
12	17	229	2	Кухня-ниша	1,72*2,96	5.1		5.1						2.75		
12	17	229	3	Ванная	2,18*1,92	4.2		4.2						2.75		
12	17	229	4	Балкон	3,01*1,0*0.3								0.9			
					Итого по помещению № 229	28.5	19.2	9.3					0.9			
12	17	230	1	Прихожая	1,59*1,23+1,19*1,20	3.4		3.4						2.75		
12	17	230	2	Ванная	2,12*1,92	4.1		4.1						2.75		
12	17	230	3	Кухня	3,01*3,29	9.9		9.9						2.75		
12	17	230	4	Жилая комната	5,0*0,81+5,52*1,96+0,40*3,6	16.4	16.4							2.75		
					8+0,50*0,18											
12	17	230	5	Балкон	2,99*1,0*0,3								0.9			
					Итого по помещению № 230	33.8	16.4	17.4					0.9			
12	17		176	Лестница	2,3*6,4									2.75	14.7	
12	17		177	Балкон	6,81*1,19										8.1	
12	17		178	Лифтовый холл	1,7*4,81-0,47*0,23									2.75	8.1	
12	17		179	Коридор	21,23*1,52+2,1*1,55									2.75	35.5	
12	17		180	Техническое помещение	1,66*0,55+0,83*1,56+0,49*1,									2.75	2.9	
					46											
					Итого по этажу	367.6	158.4	209.2				436.9	13.0		69.3	


ПОЭТАЖНЫЙ ПЛАН строения лит. 12 по ул. им. Мурата Ахеджака № 12 квартал № - Масштаб 1:100 18 этаж 6,81 182 8,1 <u>181</u> 14,7 183 8,1 8,7 8,7 8 8,7 8 3 5,0 <u>2</u> 5,1  $\frac{3}{9,9}$ 1 19,9  $\frac{3}{17,0}$ 4 23,5 <del>4</del> 16,4 2 18,6 19,2 <del>2</del> <del>4,1</del> 1,56 m 185 0,30 2.9 r <sup>2</sup>/<sub>4,1</sub>  $\frac{3}{4,2}$ 3,32 h=3,62 4,22  $\frac{1}{14,9}$ 184 35,5 1,9  $\frac{3}{4,5}$ 21,23 1,35 5 1,9 <sup>4</sup>  $\frac{5}{4,2}$ 8 3,8 1 4,9 2,03 2,2 3,33  $\frac{2}{12,3}$ 6 11,9  $\frac{4}{12,3}$ <del>4</del> 12,9 3 21,2 3 23,9  $\frac{7}{18,0}$ 12,7 3 16,6


>		КИ	здания 1 и т.п.			Площа,	ць в кв.м,	предназ	наченная	н под пом	ещения	OII (o	0B, 1	КИ У	КИН	до-
Пан		јен	3Да 1 И Т	Назначение частей помещения:	Формула подсчета площади по внутреннему обмеру		жилые			нежилы	e	4 HI	соно	цен	ect	звед ору, (адъ
0 11.	¥	Меп	ану /хні	жилая комната, канцелярское	по внутреннему обмеру		в том	числе		В ТОМ		роб	вер Вер	Mei o6	(Б М 1Б3(	9 BOS
Литера по плану	Этаж	Номер помещения	Номер по плану здания комнаты, кухни и т.п.	помещение, классная ком- ната, больничная палата, кухня, коридор и т.п.		Общая	жилая	вспомога- тельная	Общая	основная	вспомога- тельная	Общая площадь по (этажу, строению)	Площадь балконов, лоджий, веранд и террас	Высота помещения по внутр. обмеру	Площадь мест общего пользования	Самовольно возведенная или переоборудованная площадь
12	18	231	1	Жилая комната	5,81*5,39-1,1*0,11-2,54*2,17 -1,79*0,37-2,02*2,48	19.9	19.9							3.62		
12	18	231	2	Ванная	2,06*1,99	4.1		4.1						3.62		
12	18	231	3	Кухня-ниша	2,02*2,48	5.0		5.0						3.62		
12	18	231	4	Лоджия	2,98*1,0*0,5								1.5			
					Итого по помещению № 231	29.0	19.9	9.1					1.5			
12	18	232	1	Прихожая	1,69*2,49+1,52*5,31+1,32*2, 01	14.9		14.9						3.62		
12	18	232	2	Жилая комната	5,39*3,46-0,56*0,1	18.6	18.6							3.62		
12	18	232	3	Кухня	3,32*5,03+3,38*0,08+0,02*0, 13	17.0		17.0						3.62		
12	18	232	4	Сан. узел	1,88*1,0	1.9		1.9						3.62		
12	18	232	5	Ванная	2,25*1,88	4.2		4.2						3.62		
12	18	232	6	Жилая комната	3,33*3,58	11.9	11.9							3.62		
12	18	232	7	Жилая комната	3,66*4,91	18.0	18.0							3.62		
12	18	232	8	Кладовая	1,57*2,44	3.8		3.8						3.62		
12	18	232	9	Балкон	4,0*1,0*0,3								1.2			
12	18	232	10	Лоджия	3,04*1,0*0,5								1.5			
					Итого по помещению № 232	90.3	48.5	41.8					2.7			
12	18	233	1	Прихожая	1,61*2,66	4.3		4.3						3.62		
12	18	233	2	Ванная	0,63*1,91+0,78*1,94+2,3*0,6	4.2		4.2						3.62		
12	18	233	3	Жилая комната	2,32*4,15+1,44*4,87	16.6	16.6							3.62		
12	18	233	4	Кухня	3,41*1,77+1,70*3,69	12.3		12.3						3.62		
12	18	233	5	Гардеробная	2,22*1,61	3.6		3.6						3.62		
12	18	233	6	Лоджия	3,15*1,0*0,5								1.6			
					Итого по помещению № 233	41.0	16.6	24.4					1.6			

		<b>KI</b>	здания г и т.п.			Площад	ць в кв.м,	, предназн	наченная	я под пом	ещения	01 (c	J B,	ия У	ВИ	-H:-
пан		(eHI	здания и т.п.	Назначение	Формула подсчета площади по внутреннему обмеру		жилые			нежиль	ie	ATP 1	онс	дәу нәì	ecT BaE	вед оруд адъ
	¥	lell	плану кухни	частей помещения: жилая комната, канцелярское	по внутреннему оомеру		в том	числе		в том	числе	ща	алк вер	иеп объ	5 М( Ь30	300 E
Литера по плану	Этаж	Номер помещения	Номер по плану комнаты, кухни	помещение, классная ком- ната, больничная палата, кухня, коридор и т.п.		Общая	жилая	вспомога-	Общая	основная	вспомога-	Общая площадь по (этажу, строению)	Площадь балконов, лоджий, веранд и террас	Высота помещения по внутр. обмеру	Площадь мест общего пользования	Самовольно возведенная или переоборудованная площадь
12	18	234	1	Прихожая	4,04*1,49+1,09*0,4	6.5		6.5						3.62		
12	18	234	2	Ванная	2,79*1,61+0,72*0,27	4.7		4.7						3.62		
12	18	234	3	Кухня	5,81*3,40+0,4*2,83+2,59*1,1 6	23.9		23.9						3.62		
12	18	234	4	Жилая комната	3,01*4,44-1,21*0,4	12.9	12.9							3.62		
12	18	234	5	Гардеробная	1,80*1,49	2.7	12.7	2.7						3.62		
12	18	234	6	Лоджия	2,77*1,0*0,5	2.7		2.7					1.4	3.02		
12	10	231		лоджил	Итого по помещению № 234	50.7	12.9	37.8					1.4			
12	18	235	1	Прихожая	2,95*1,66	4.9		4.9						3.62		
12	18	235	2	Сан. узел	2,57*1,9	4.9		4.9						3.62		
12	18	235	3	Кухня	2,05*4,26+3,7*0,85+0,6*3,43 +3,24*2,25	21.2		21.2						3.62		
12	18	235	4	Жилая комната	2,99*4,46-1,19*0,53	12.7	12.7							3.62		
12	18	235	5	Сан. узел	1,35*1,45	1.9		1.9						3.62		
12	18	235	6	Коридор	1,10*1,99	2.2		2.2						3.62		
12	18	235	7	Лоджия	3,02*1,0*0,5								1.5			
					Итого по помещению № 235	47.8	12.7	35.1					1.5			
12	18	236	1	Прихожая	3,68*1,52+1,03*0,74	6.4		6.4						3.62		
12	18	236	2	Жилая комната	3,82*3,10+0,46*1,06	12.3	12.3							3.62		
12	18	236	3	Ванная	1,9*2,36	4.5		4.5						3.62		
12	18	236	4	Кухня	4,18*5,62	23.5		23.5						3.62		
12	18	236	5	Лоджия	3,17*1,0*0,5								1.6			
12	18	236	6	Балкон	2,85*1,02*0,3								0.9			
					Итого по помещению № 236	46.7	12.3	34.4					2.5			

>		ВИ	здания гит.п.			Площа,	дь в кв.м	, предназі	наченная	н под пом	ещения	0)	)B, I	ия У	КИН	-сн-
пан		(e.H	зда ги т	Назначение	Формула подсчета площади по внутреннему обмеру		жилые			нежиль	ie	7. THINE	оно анд	цен	ecT BaF	вед оруд адъ
	×	Теп	ану хни	частей помещения: жилая комната, канцелярское	по внутреннему оомеру		в том	числе		в том	числе	рое	алк вер рас	меп	ь М 1Б30	803 206( 10III
Литера по плану	Этаж	Номер помещения	Номер по плану здани комнаты, кухни и т.п.	помещение, классная комната, больничная палата, кухня, коридор и т.п.		Общая	жилая	вспомога- тельная	Общая	основная	вспомога- тельная	Общая площадь по (этажу, строению)	Площадь балконов, лоджий, веранд и террас	Высота помещения по внутр. обмеру	Площадь мест общего пользования	Самовольно возведенная или переоборудованная площадь
12	18	237	1	Жилая комната	5,38*2,96+2,56*3,31- 1,1*0,11-1,72*2,96	19.2	19.2							3.62		
12	18	237	2	Кухня-ниша	1,72*2,96	5.1		5.1						3.62		
12	18	237	3	Ванная	2,18*1,92	4.2		4.2						3.62		
12	18	237	4	Балкон	3,01*1,0*0,3								0.9			
					Итого по помещению № 237	28.5	19.2	9.3					0.9			
					,											
12	18	238	1	Прихожая	1,68*1,23+1,2*1,22	3.5		3.5						3.62		
12	18	238	2	Ванная	2,12*1,92	4.1		4.1						3.62		
12	18	238	3	Кухня	3,01*3,29	9.9		9.9						3.62		
12	18	238	4	Жилая комната	5,0*0,81+5,52*1,94+0,42*3,6 8+0,50*0,14	16.4	16.4							3.62		
12	18	238	5	Балкон	2,99*1,0*0,3								0.9			
					Итого по помещению № 238	33.9	16.4	17.5					0.9			
12	18		181	Лестница	2,3*6,4										14.7	
12	18		182	Балкон	6,81*1,19										8.1	
12	18		183	Лифтовый холл	4,81*1,7-0,47*0,23									3.62	8.1	
12	18		184	Коридор	2,1*1,55+21,23*1,52									3.62	35.5	
12	18		185	Техническое помещение	0,83*1,56+1,66*0,55+0,49*1,									3.62	2.9	
					46											
					Итого по этажу	367.9	158.5	209.4				437.2	13.0		69.3	
				Всего	по зданию (строению), в т.ч.	11 494.1	4 743.6	6 750.5				14 833.5	410.0		3 339.4	
					лит. под 12 - Подвал							847.4			847.4	

іану		щения	здания гит.п.	Назначение	Формула подсчета площади	Площа,	дь в кв.м жилые	, предназі	наченная	под пом нежилы			конов, ранд с щения	ест	веден- орудо- адь
Литера по пл	Этаж	Номер помеш	Номер по плану комнаты, кухни	частей помещения: жилая комната, канцелярское помещение, классная комната, больничная палата, кухня, коридор и т.п.	по внутреннему обмеру	Общая	жилая в том	вспомога- тельная о	Общая	основная в мот в	вспомога- тельная а	Общая площа (этажу, строе)	Площадь балк лоджий, вер и террас Высота помеш	Площадь м общего пользо	Самовольно воз ная или переобо ванная площ
				лит	. 12 - Многоквартирный дом	11 494.1	4 743.6	6 750.5				13 986.1	410.0	2 492.0	

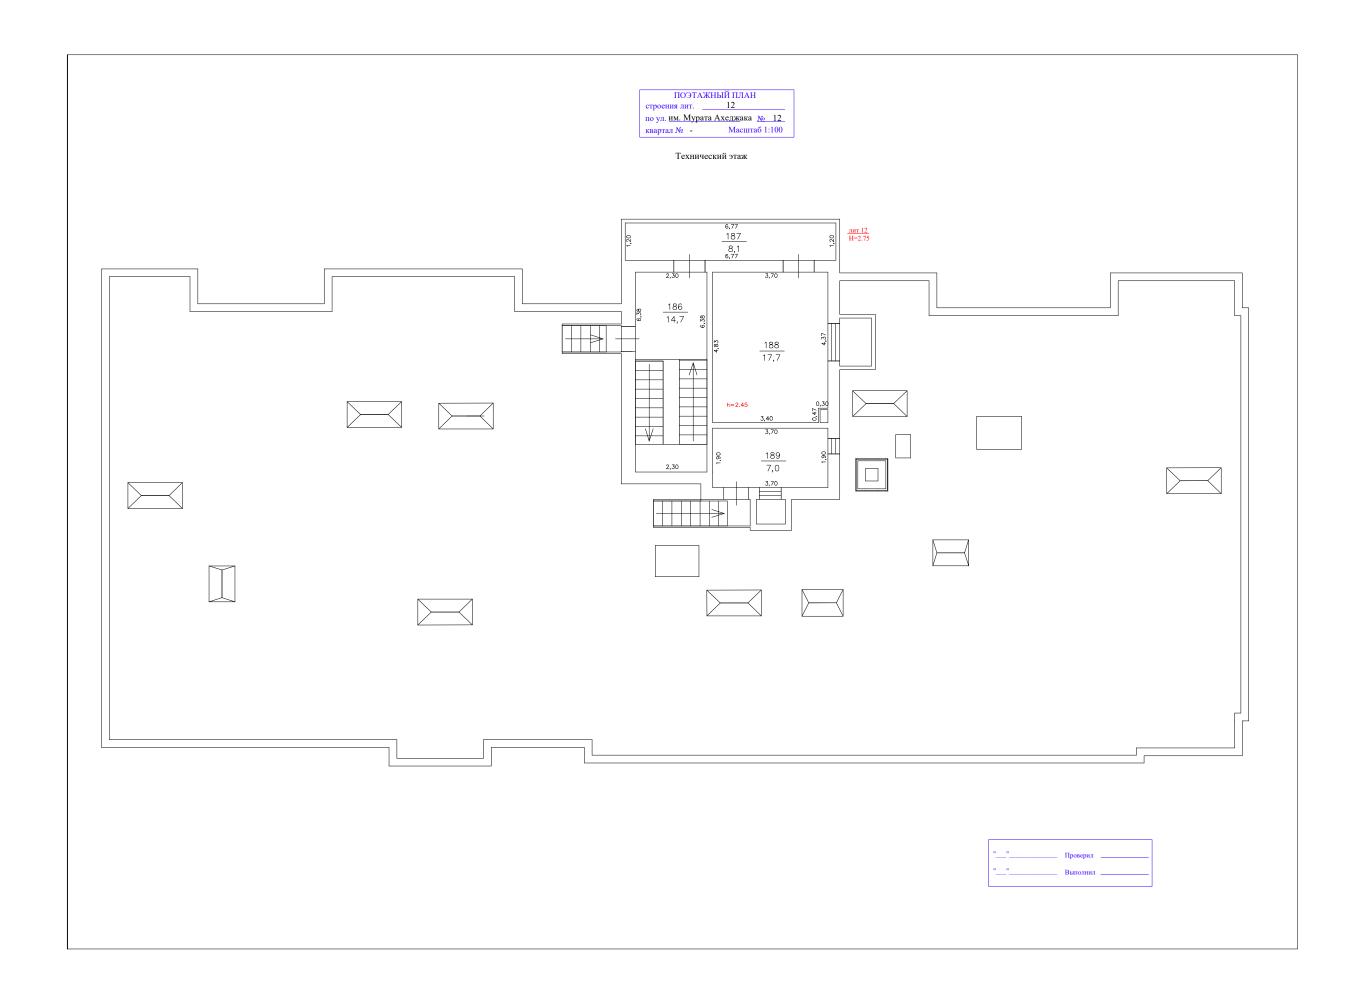

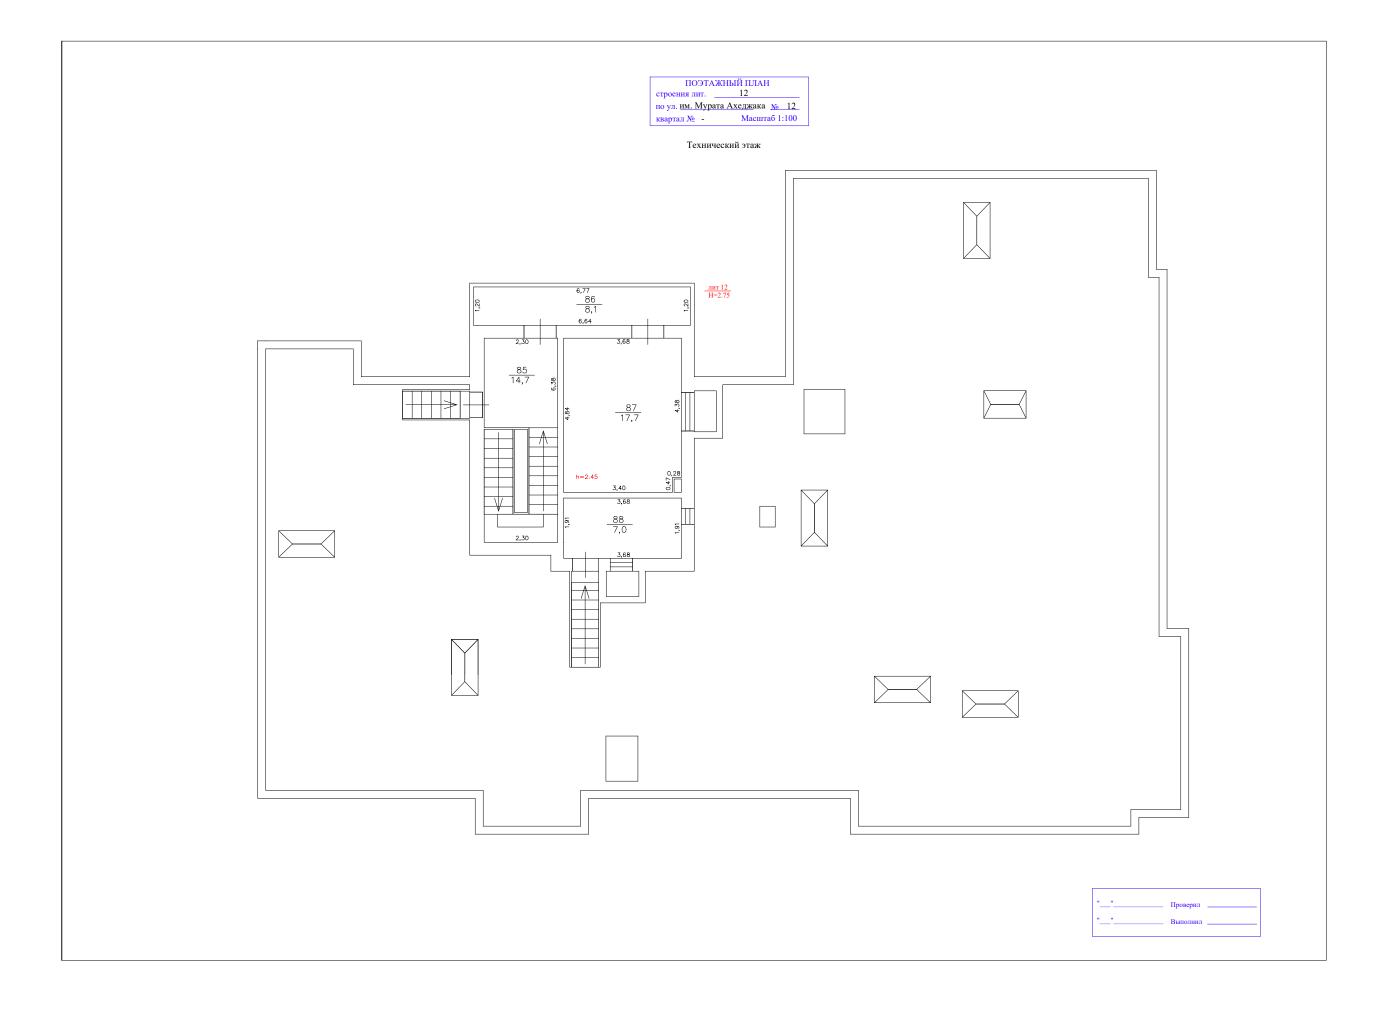

>		18	ния.п.			Площа	ць в кв.м	, предназ	наченная	под пом	ещения	0.0	)B, [	ия У	КИІ	-10-
пан		[ені	зда ги т	Назначение	Формула подсчета площади по внутреннему обмеру		жилые			нежилы	ie	HIME I	анд	цен мер	ест	вед оруд адъ
II (	¥	Пеп	ану хни	частей помещения: жилая комната, канцелярское	по внутреннему оомеру		в том	числе		в том	числе	Ща 20е	алк вер рас	меп	ь М Б30	803 306(
Литера по плану	Этаж	Номер помещения	Номер по плану здания комнаты, кухни и т.п.	помещение, классная комната, больничная палата, кухня, коридор и т.п.		Общая	жилая	вспомога- тельная	Общая	основная	вспомога- тельная	Общая площадь по (этажу, строению)	Площадь балконов, лоджий, веранд и террас	Высота помещения по внутр. обмеру	Площадь мест общего пользования	Самовольно возведенная или переоборудованная площадь
12	тех. этаж		85	Лестничная клетка	6.38*2.30										14.7	
12	тех. этаж		86	Балкон	1.20*6.77										8.1	
12	тех.		87	Машинное отделение лифта	3.68*4.84-(0.28*0.47)									2.45	17.7	
12	тех.		88	Техническое помещение	3.68*1.91									2.45	7.0	
12	тех. этаж		186	Лестница	2,30*6,38									2.45	14.7	
12	тех. этаж		187	Балкон	6,77*1,2										8.1	
12	тех.		188	Машинное отделение лифта	3,7*4,83-0,47*0,3									2.45	17.7	
12	тех.		189	Техническое помещение	3,7*1,9									2.45	7.0	
	ЭТИЖ				Итого по этажу							95.0			95.0	

### ІІ. Техническое описание здания или его основной пристройки

Литера <u>12</u> Число этажей <u>19</u>

№ п.п.		Наименование конструктивных элементов	Описание элементов (материал, конструкция или система, отделка и прочее)
1		2	3
1	Фуі	ндамент	Железобетонная монолитная плита
2	Нар кап	ужные и внутренние итальные стены	Наружные. Полистеролбетонный блок, кирпич керамический лицевой пустоте Внутренние. Железобетонные
3	Пер	регородки	Полистеролбетонный блок, керамзитобетонные блоки, кмрпич кер
	ТИЯ	Чердачные	Железобетонные
4	Перекрытия	Междуэтажные	Железобетонные
	Пер	Подвальные	Железобетонные
5	Крн	ыша	Железобетонная совмещенная Кровля. Рулонная
6	Пол	ІЫ	Бетонные
7	емы	Окна	Оконные блоки ОП В2 ГОСТ 30674-99
,	Проемы	Двери	Дверные блоки наружные входные глухие и с решетчатым заполне
8	Отделка	Внутренняя	Штукатурка цементно-известковая
	Отд	Наружная	Расшивка швов кладки
	ပ	Печи	
	Отопление	Калориферное	
		АГВ	
	OTO	Другое	
		Центральное отопление	От кварт. котельной на газе
	l a	Электричество	Скрытая проводка
	СТВ	Водопровод	От городской сети
	рой	Канализация	Общесплавная
9	устј	Горячее водоснабжение	Центральное
	ие.	Ванны	С горячей водой
	еск	Газоснабжение	A v vovdomovuvo
	НИЧ	Напольные электроплиты Телефон	4-х конфорочные
	Tex	Радио	
	сан	Телевидение	
	ИС	Сигнализация	
	ктр	Мусоропровод	
	Электро и сантехнические устройства	Лифт	Грузо-пассажирский
	r.)	Вентиляция	Естественная по каналам
	Крн	ыльца	Железобетонные
10	Лес	тницы	Железобетонные
			Пандус бетонный

### Физический износ здания 0 %

### ІІ. Техническое описание здания или его основной пристройки

Литера <u>под 12</u> Число этажей \_\_\_\_\_

№ п.п.		Наименование конструктивных элементов	Описание элементов (материал, конструкция или система, отделка и прочее)
1		2	(материал, конструкция или система, отделка и прочес)
1	Фуі	ндамент	Железобетонная плита монолитная
			Наружные. Железобетонные
2	кап	ужные и внутренние итальные стены	паружные. железоветонные
3	Пер	регородки	
	КИТ	Чердачные	
4	Перекрытия	Междуэтажные	
	Пер	Подвальные	Железобетонные
5	Крь	лша	
6	Пол	<b>І</b> Ы	Бетонные
7	емы	Окна	Металлопластиковые
,	Проемы	Двери	металлические
8	Отделка	Внутренняя	
U	Отд	Наружная	
	ပ	Печи	
	Отопление	Калориферное	
	Щ	АГВ	
	OTO	Другое	
		Центральное отопление	
	8	Электричество	Скрытая проводка
	кие устройства	Водопровод	
	юй	Канализация	
9	'cT	Горячее водоснабжение	
	le λ	Ванны	
		Газоснабжение	
	ИЧ	Напольные электроплиты	
	exH	Телефон	
	ант	Радио	
	Электро и сантехничес	Телевидение	
	od	Сигнализация	
	ект	Мусоропровод	
	[Ē]	Лифт	
		Вентиляция	
	Крь	льца	
10	Лес	тницы	
			Ступени бетонные

Физический износ здания 0 %

### ІІІ. Благоустройство площади помещений здания (строения), кв. м

					От	оплеі	ние				Ва	нны	и дуі	ши		Горя воде		Газо снаб			J.	Іифті	ы		ľЫ	
Водопровод	Канализация	на тверд. топливе		на тверд. топливед од	OM.	на тверд. топливеря	•	от АГВ и др.	калориферное	печное	без колонки и гор. воды	с горячей водой	с газ./эл. колонкой	с дровяной колонкой	Бассейн, сауна	центральное	от колонок	сетевое	балонное	Мусоропровод	пассажирские	грузо-пассажирские	грузовые	Телефоны	Напольные электроплиты	Электричество
11 494.10	11 494.10 $^{\circ}$	3	4	5	6	7	11 494.10 ∞	9	10	11	12	$11\ 494.10$	14	15	16	11 494.10	18	19	20	21	22	11 494.10	24	25	11 494.10	11 494.10

### IV. Сведения о принадлежности (заполняется на здание с необособленным земельным участком)

№ п.п.	Субъект права: для граждан - фамилия, имя, отчество паспорт, для юридических лиц - по Уставу	Документы, подтверждающие право собственности, владения и пользования	Доля (часть, литера)
1	2	3	4

### V. Стоимость здания

Полная балансовая стоимость	руб.	
Остаточная балансовая стоимость с учетом износа		руб.
Действительная инвентаризационная стоимость в ценах	<b>1969</b> г.	руб.
Действительная инвентаризационная стоимость в ценах	<b>2012</b> г.	руб.

### Перечень документов, прилагаемых к техническому паспорту

№ п/п	Наименование документа	Масштаб	Кол-во листов	Примечание
1	2	3	4	5
1	Поэтажный план	1:100	21	
2	Экспликация к поэтажному плану		56	

Начальник отдела	Канащенко Г. В.	
<del></del>		
Ведущий специалист	Дробная Ю. Ю.	